

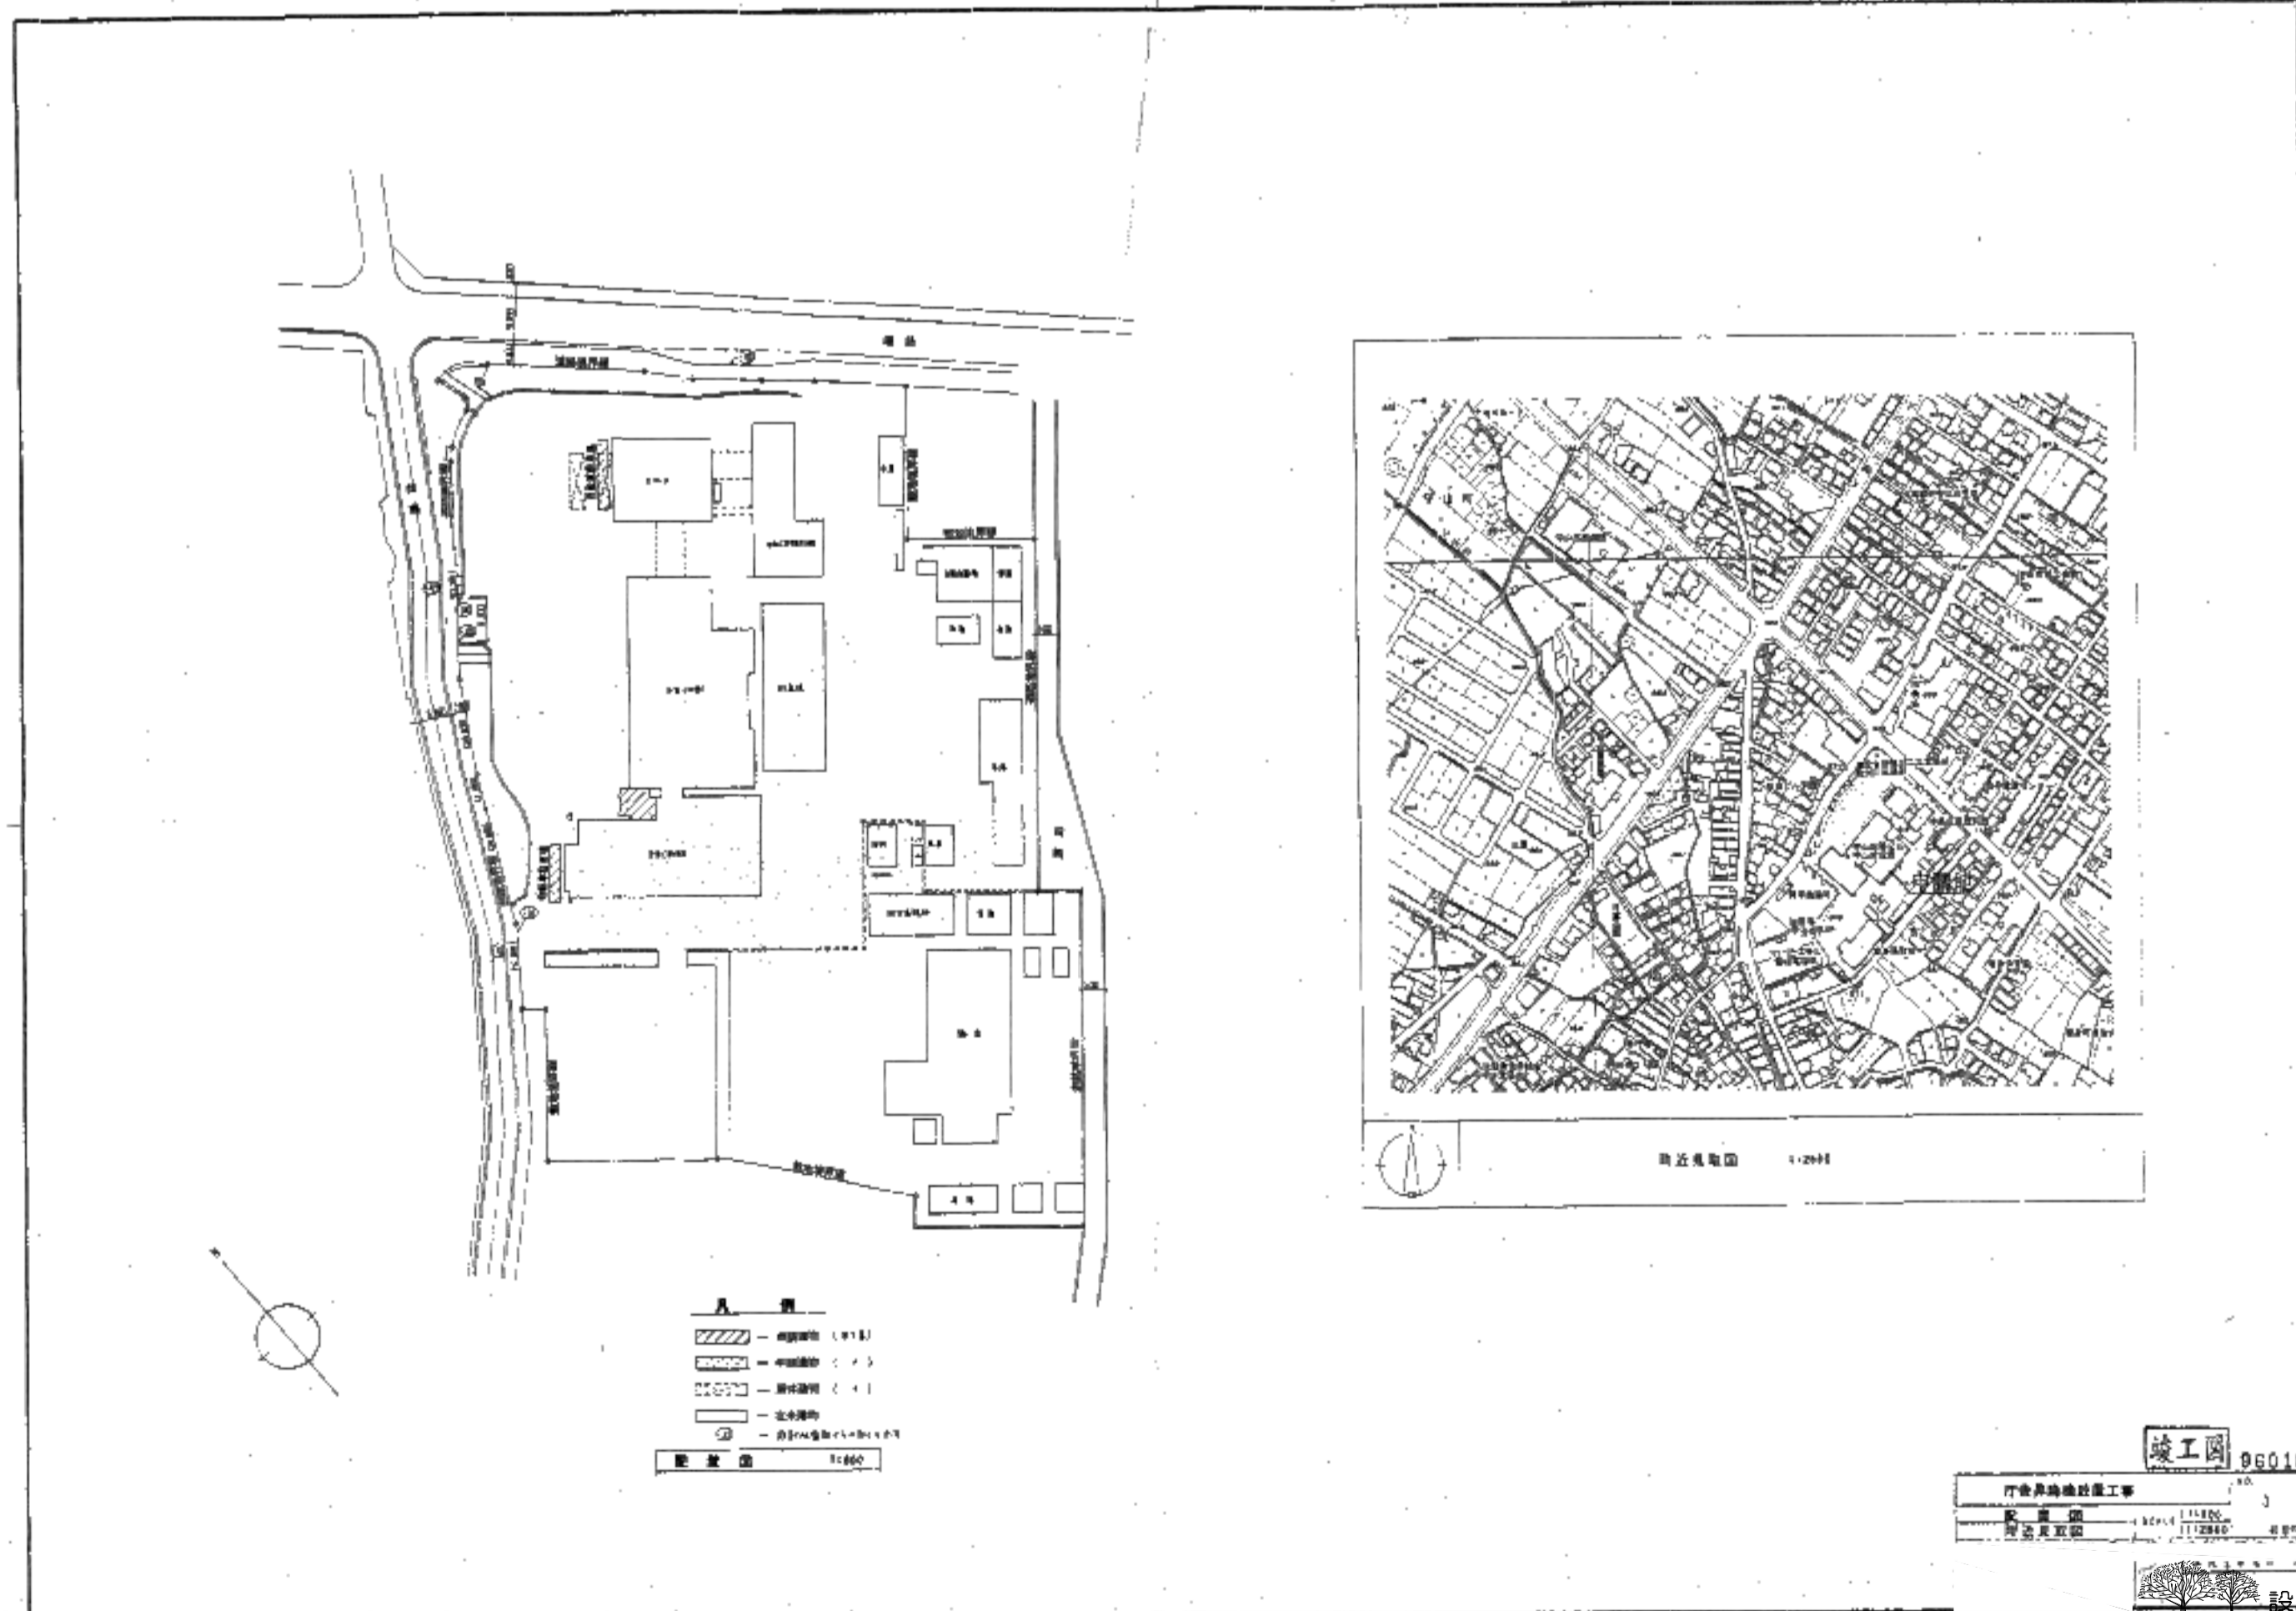
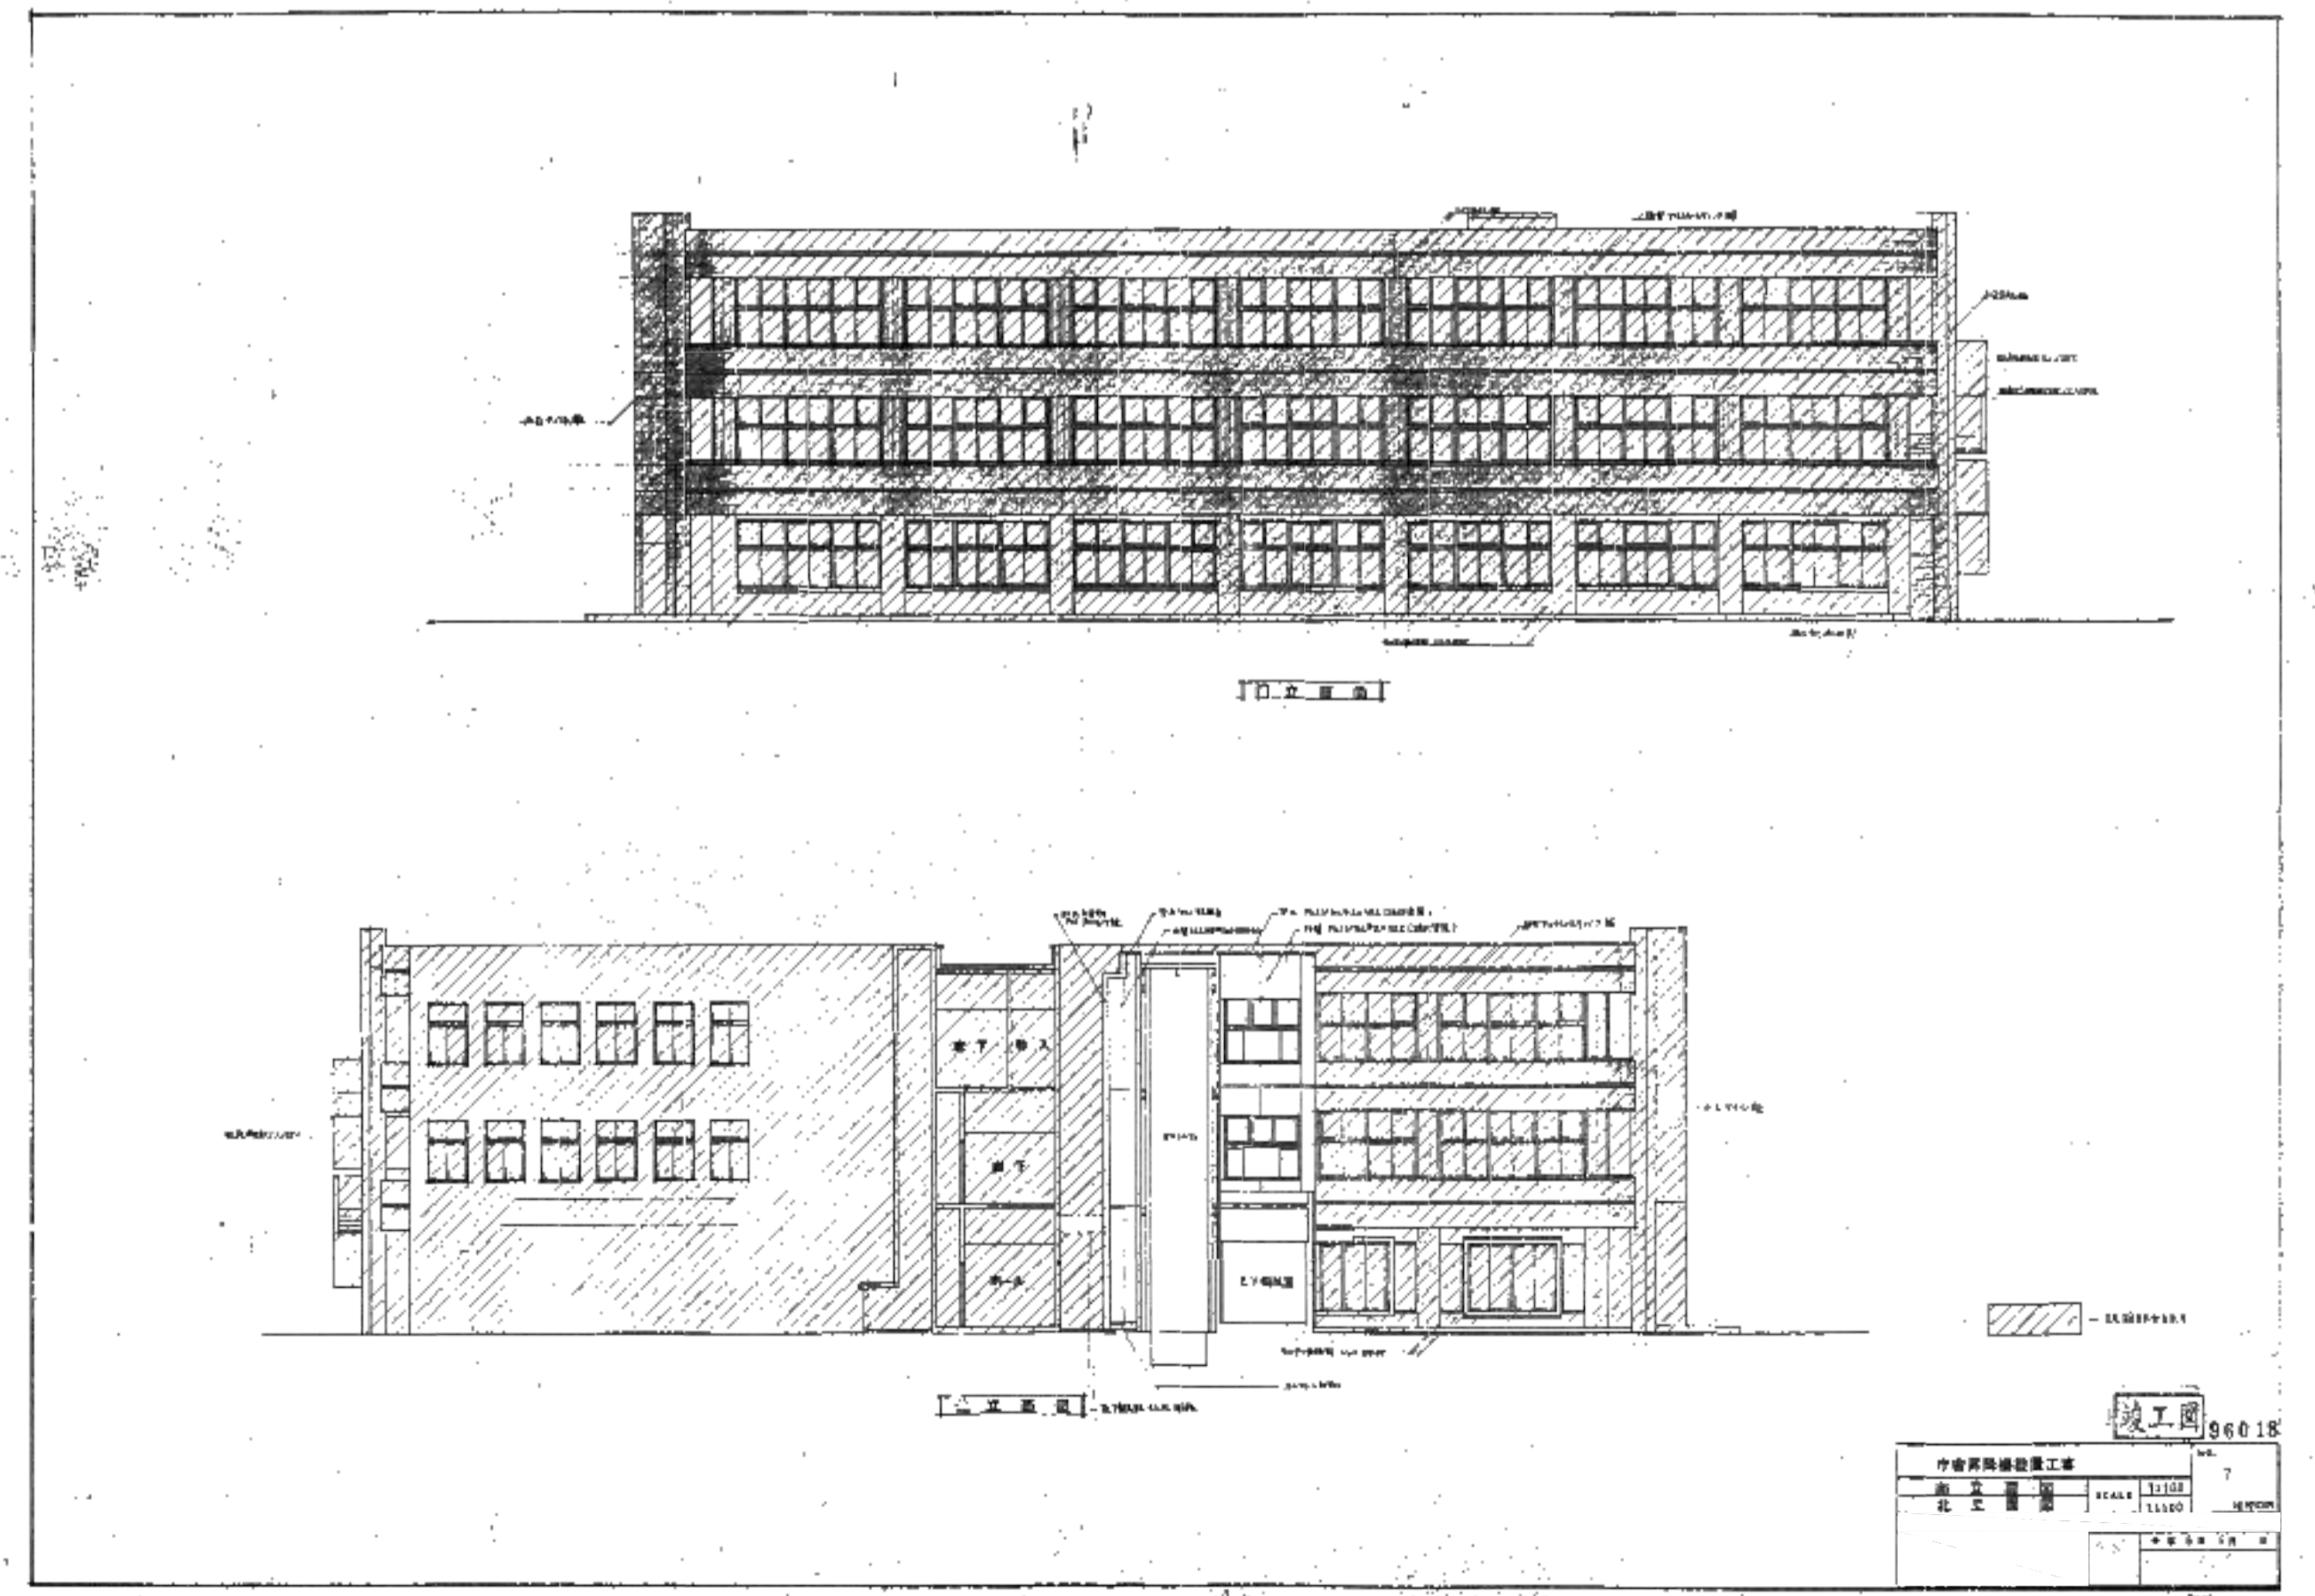
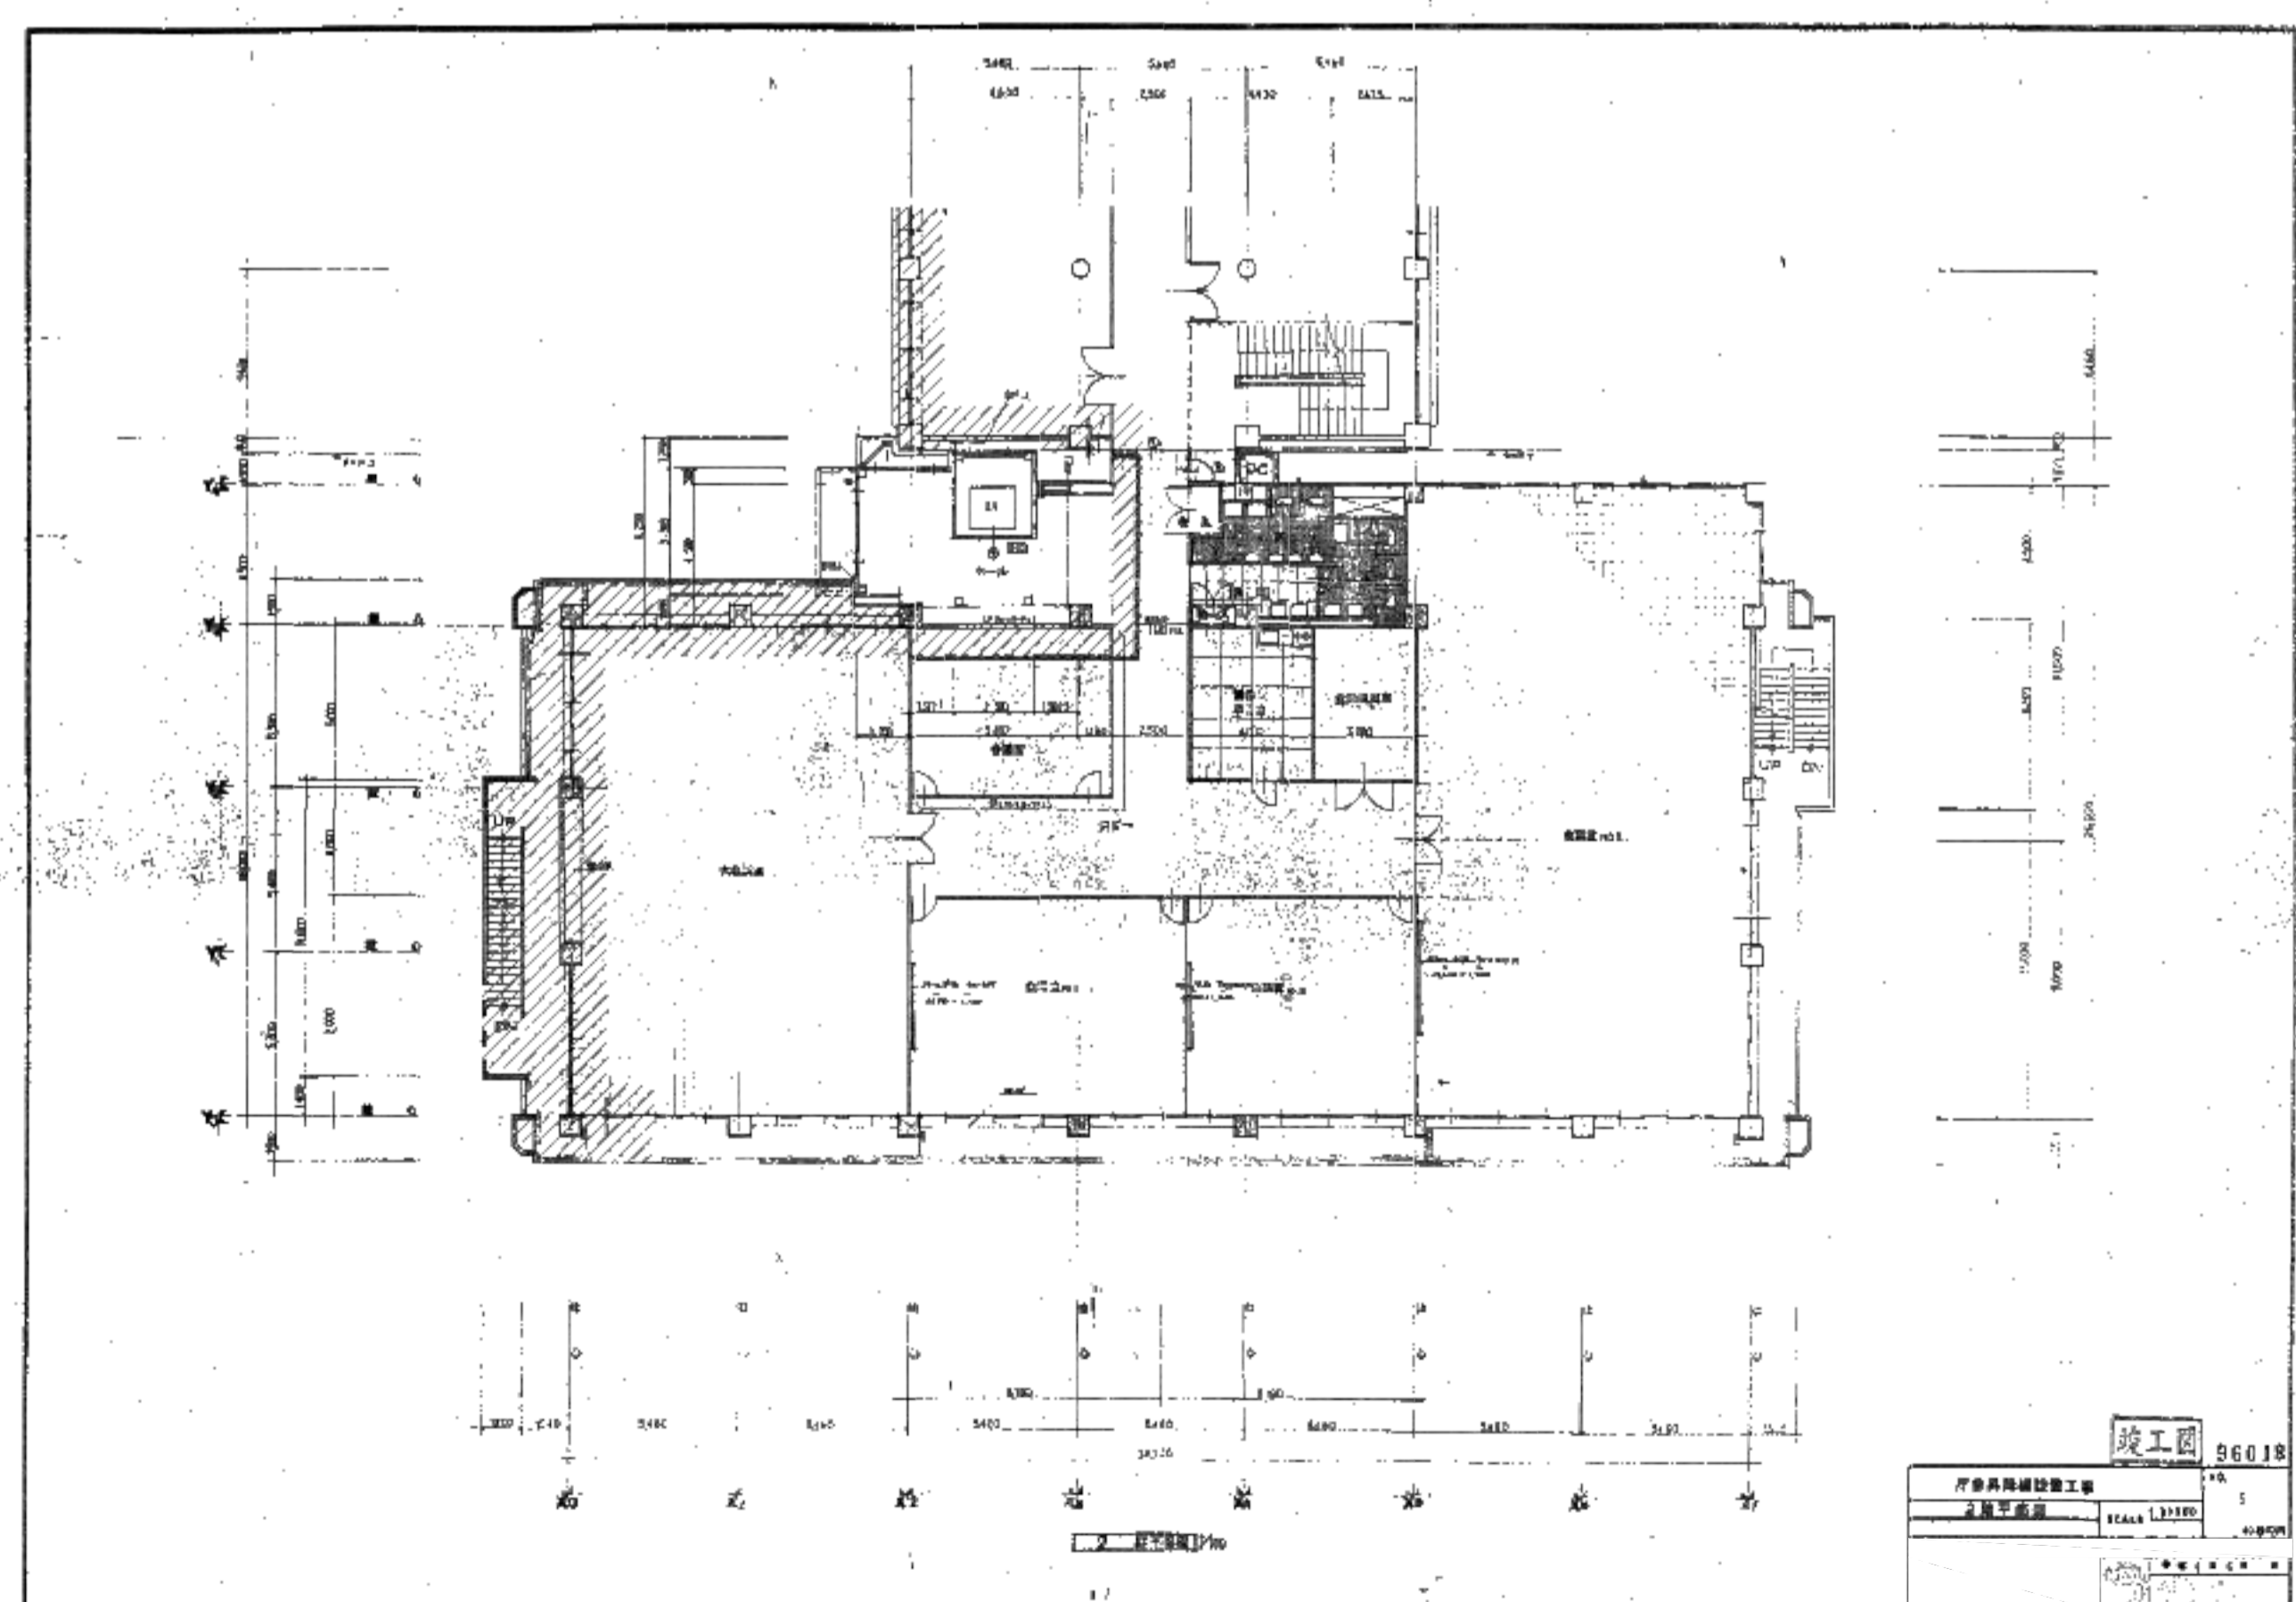


庁舎昇降機設置工事竣工図


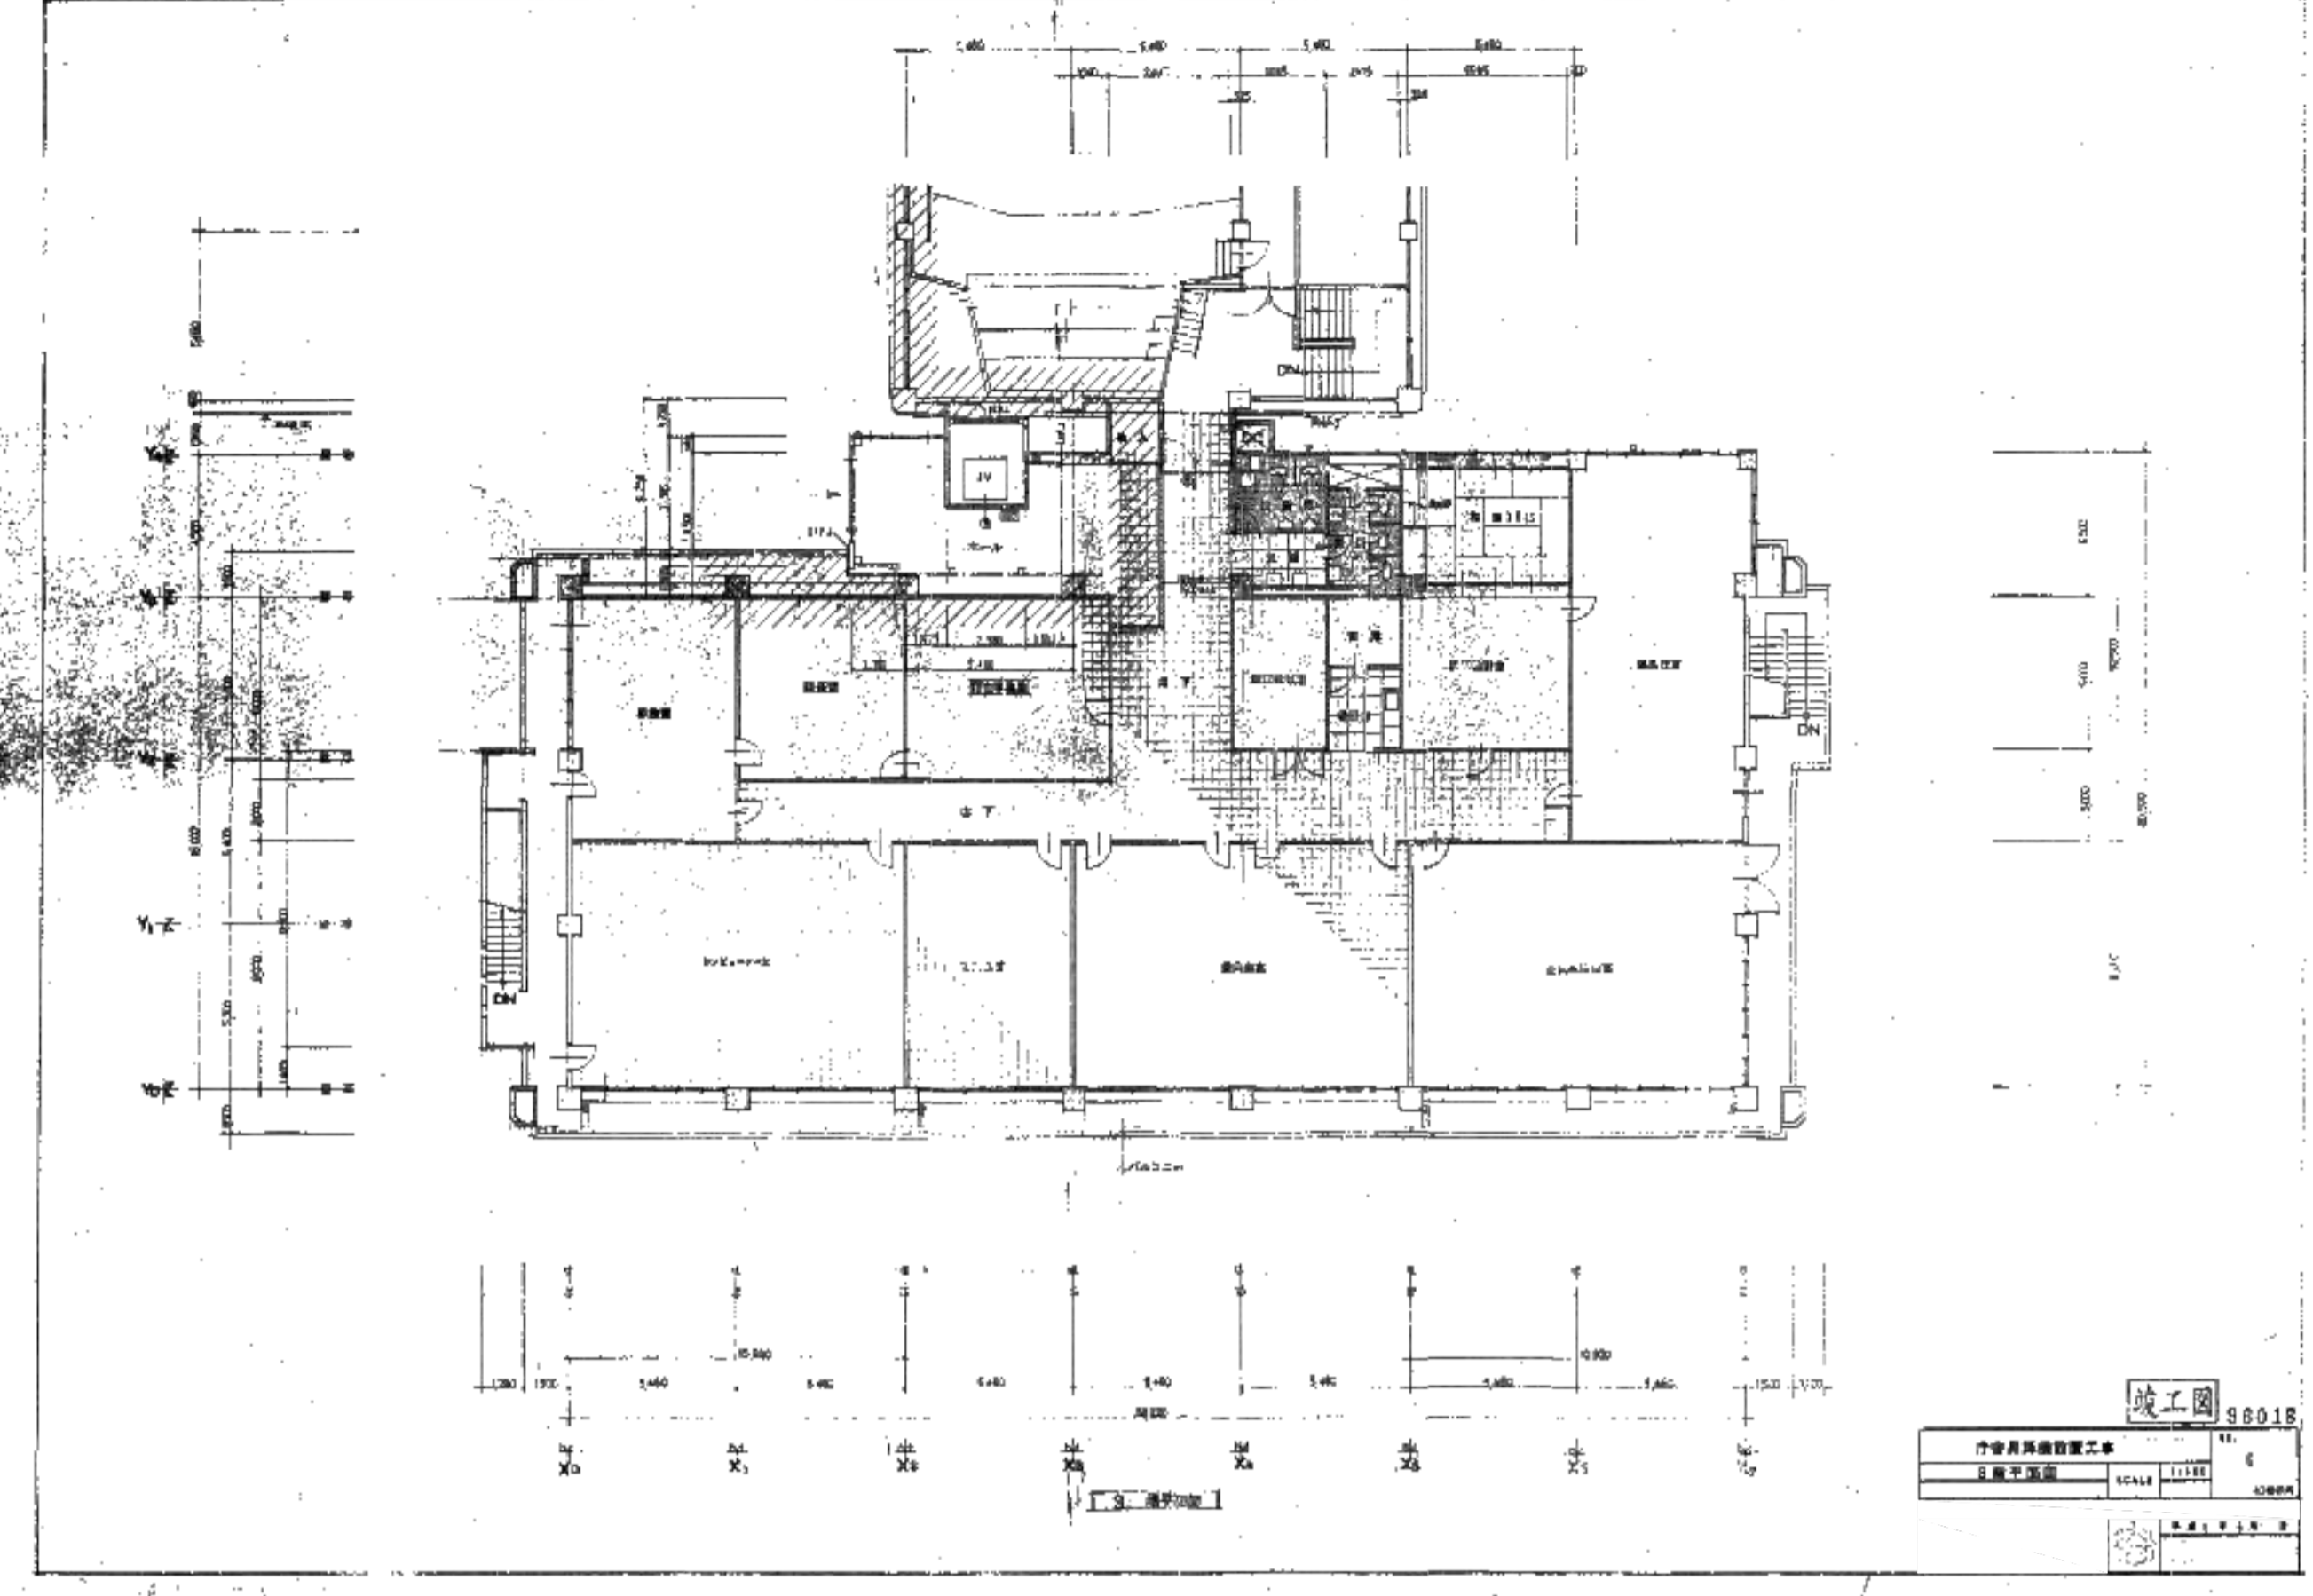

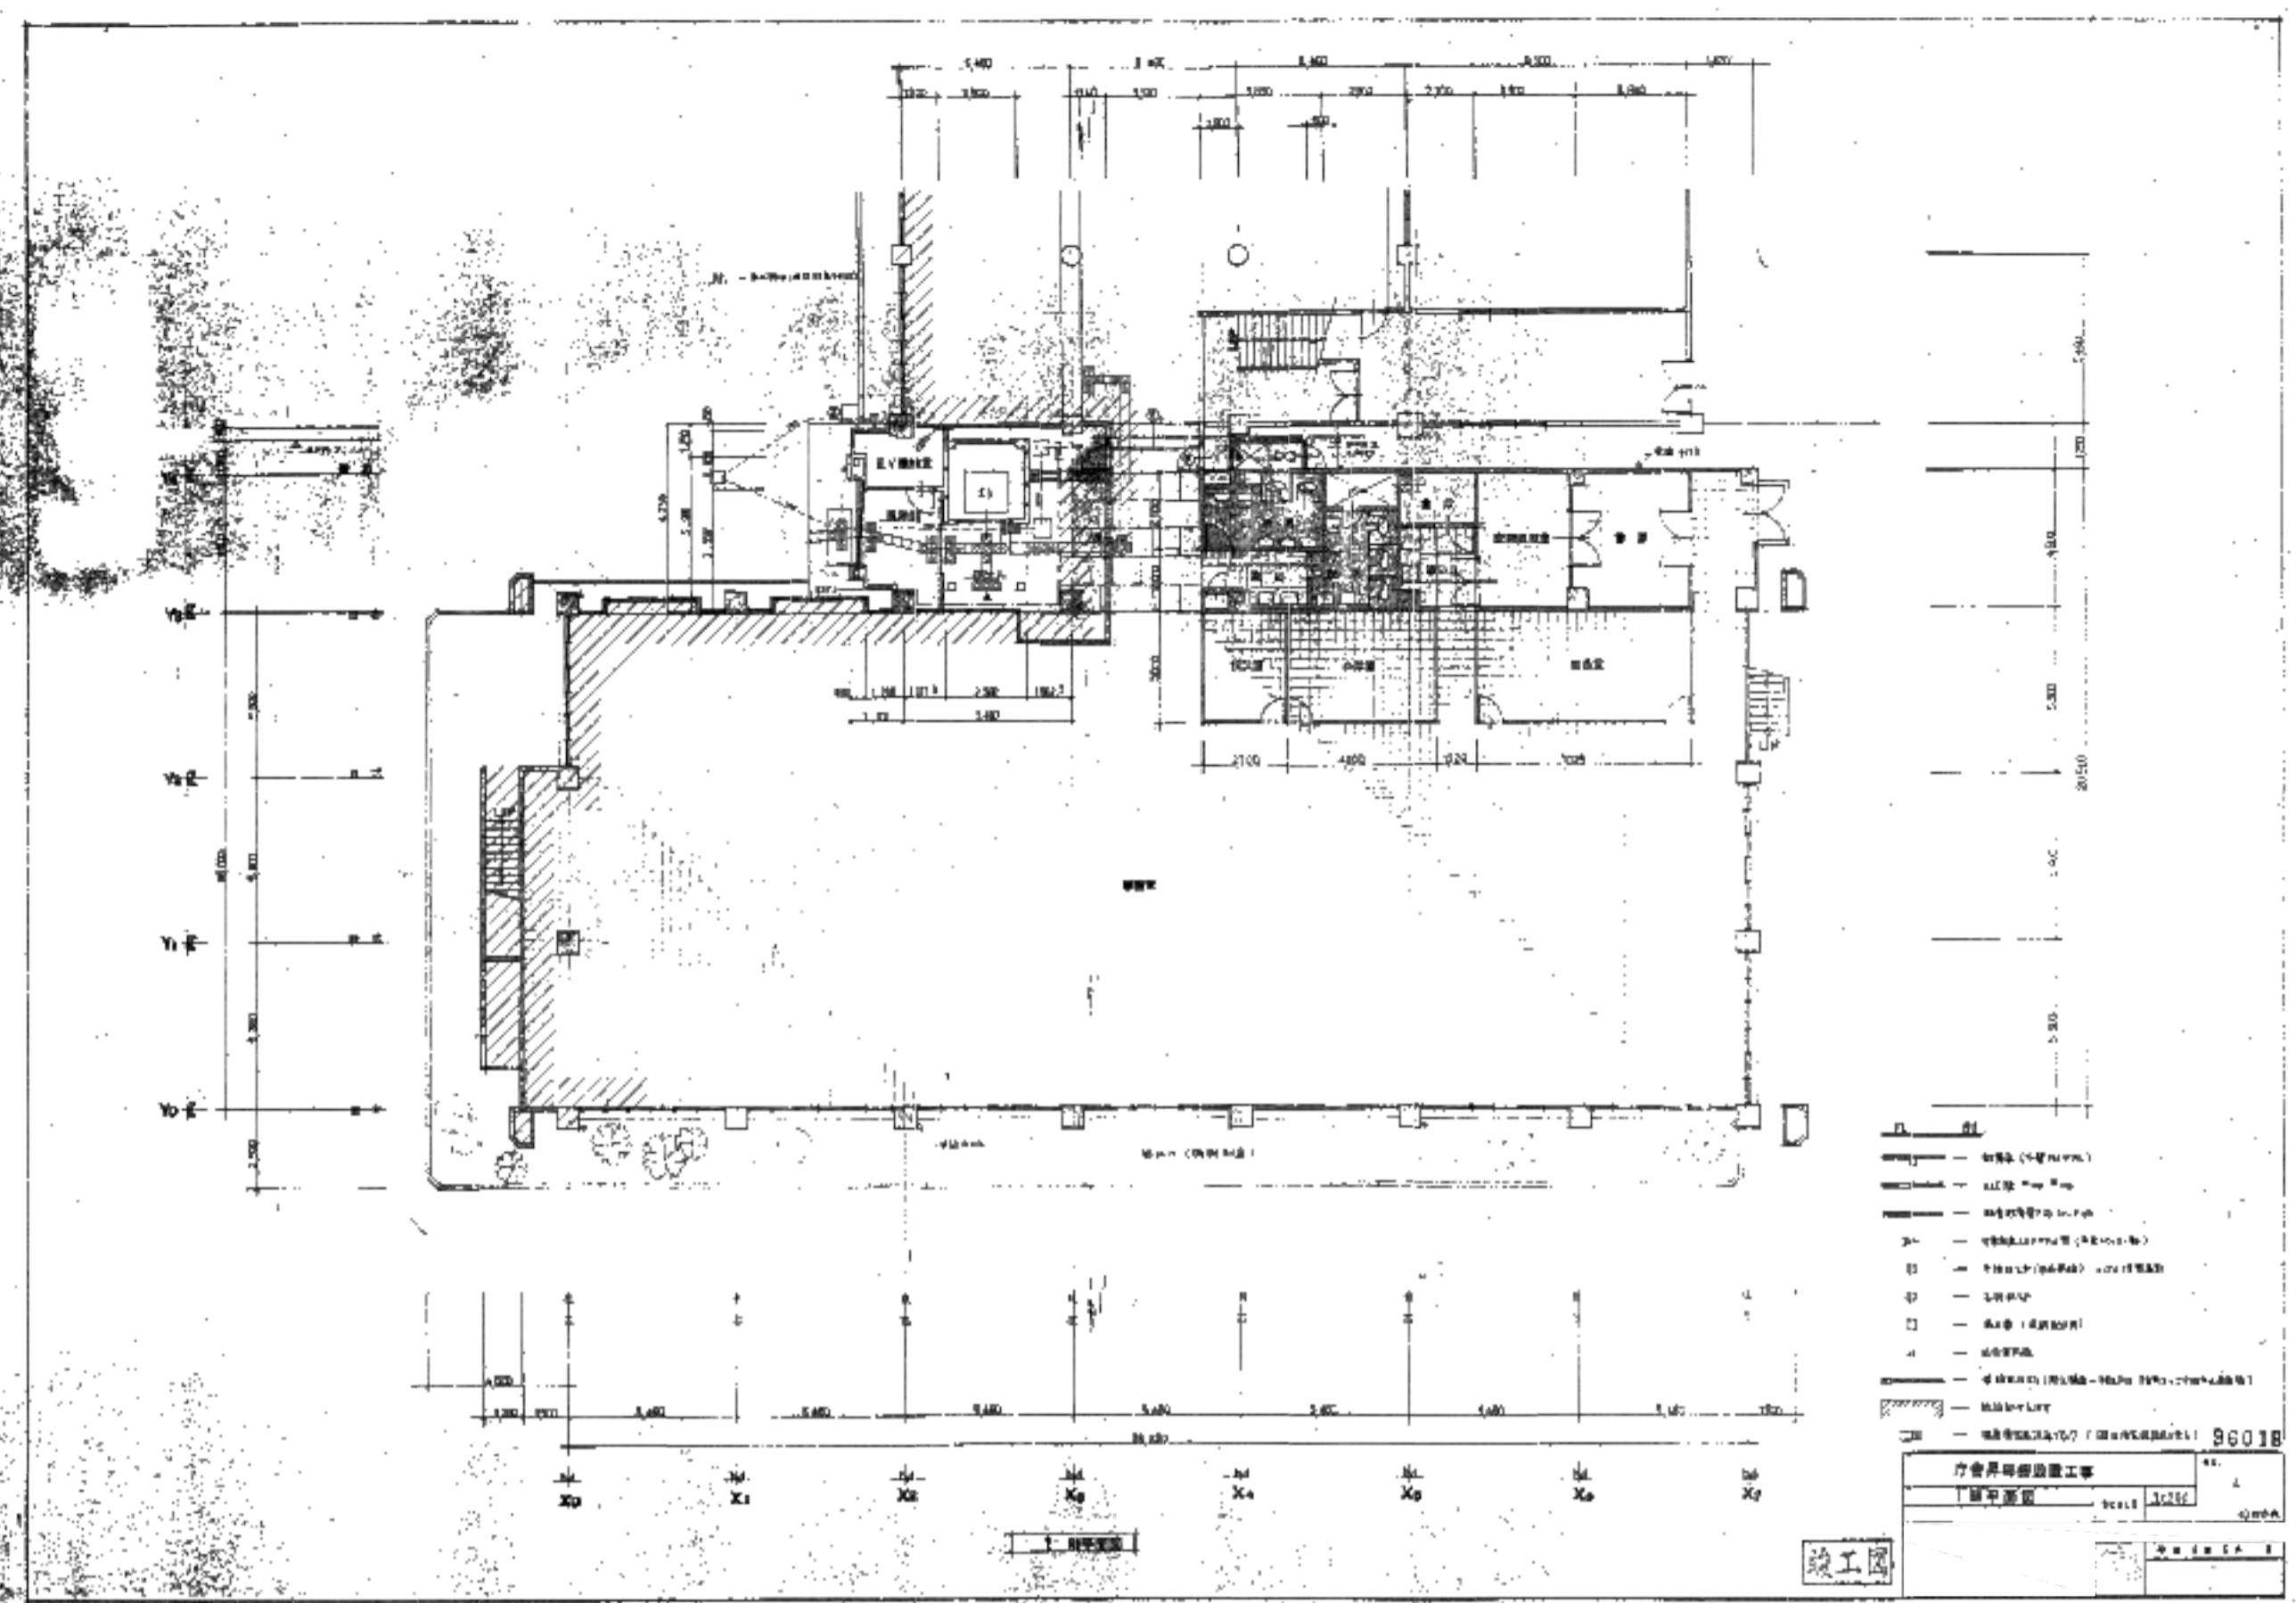

II 三									
------	--	--	--	--	--	--	--	--	--



№	1	2	3	4	5	6	7	8	9	10
---	---	---	---	---	---	---	---	---	---	----

設計者	大平 有田 須賀
主務者	片瀬 利行
製図	石本
製図	石本


作成	22.03.10
発行	22.03.17




設計 NO	4200513
図面 NO	参考10-2

設計 NO	4200513
図面 NO	参考10-2

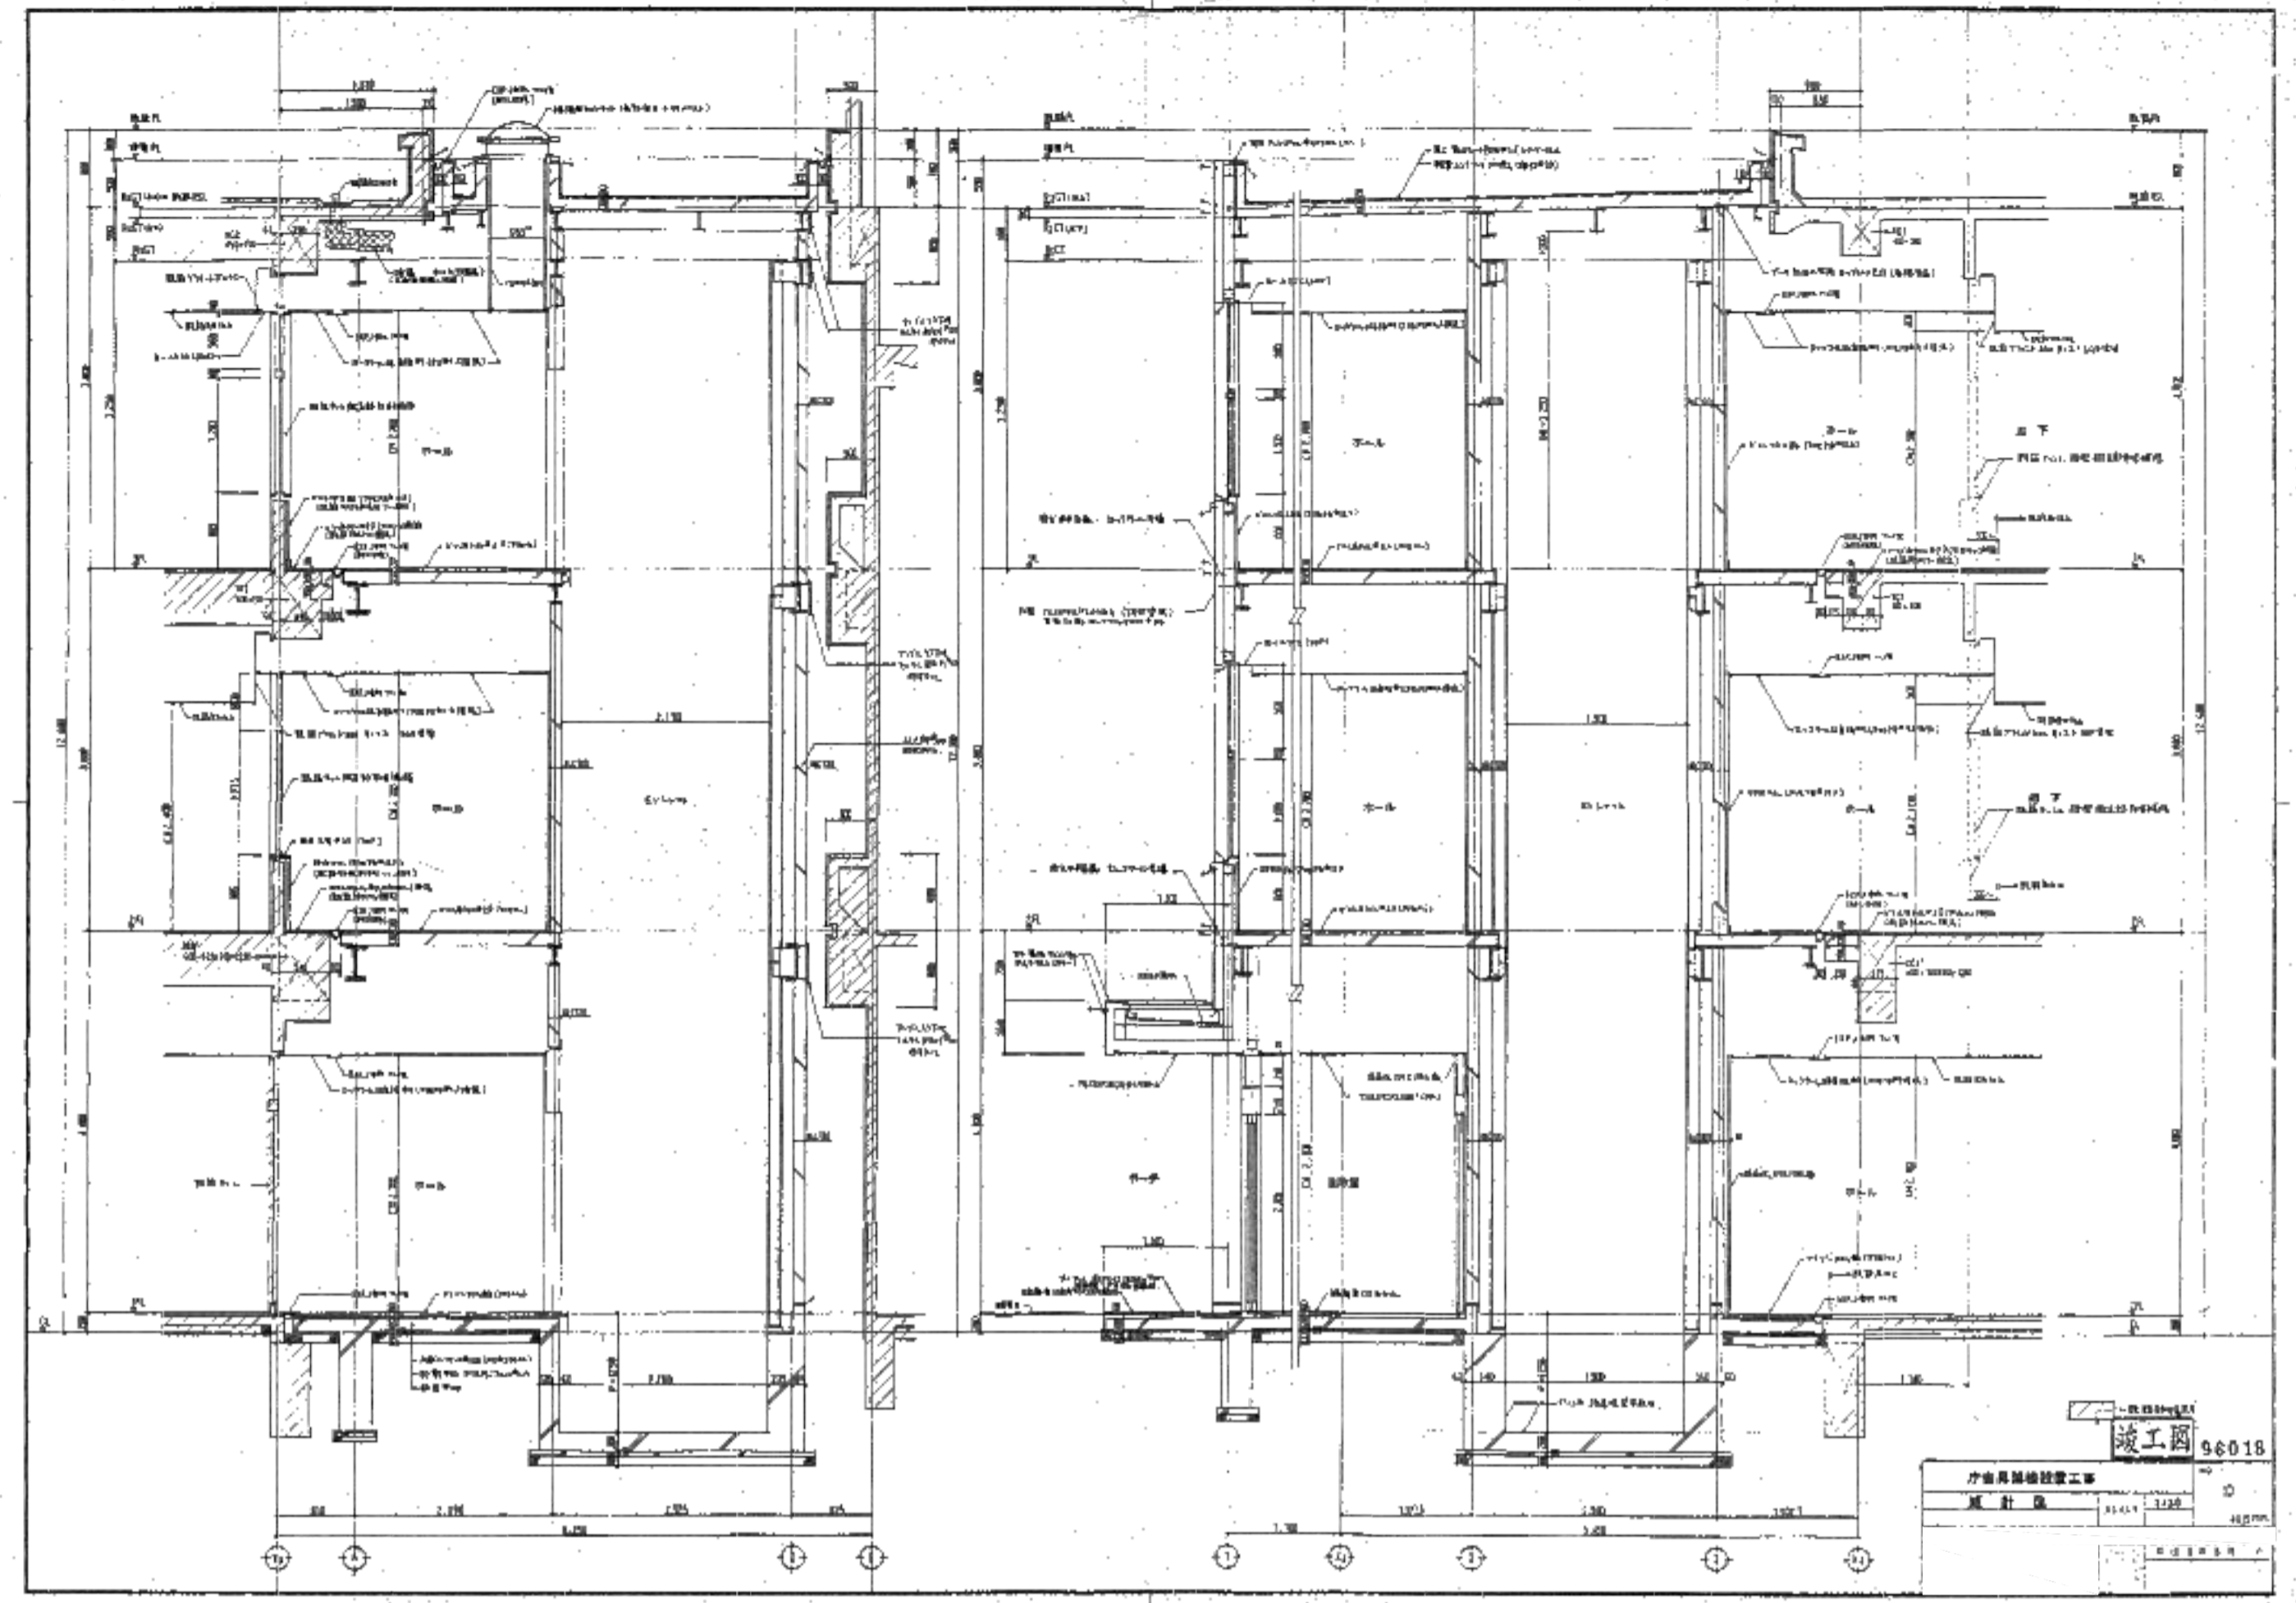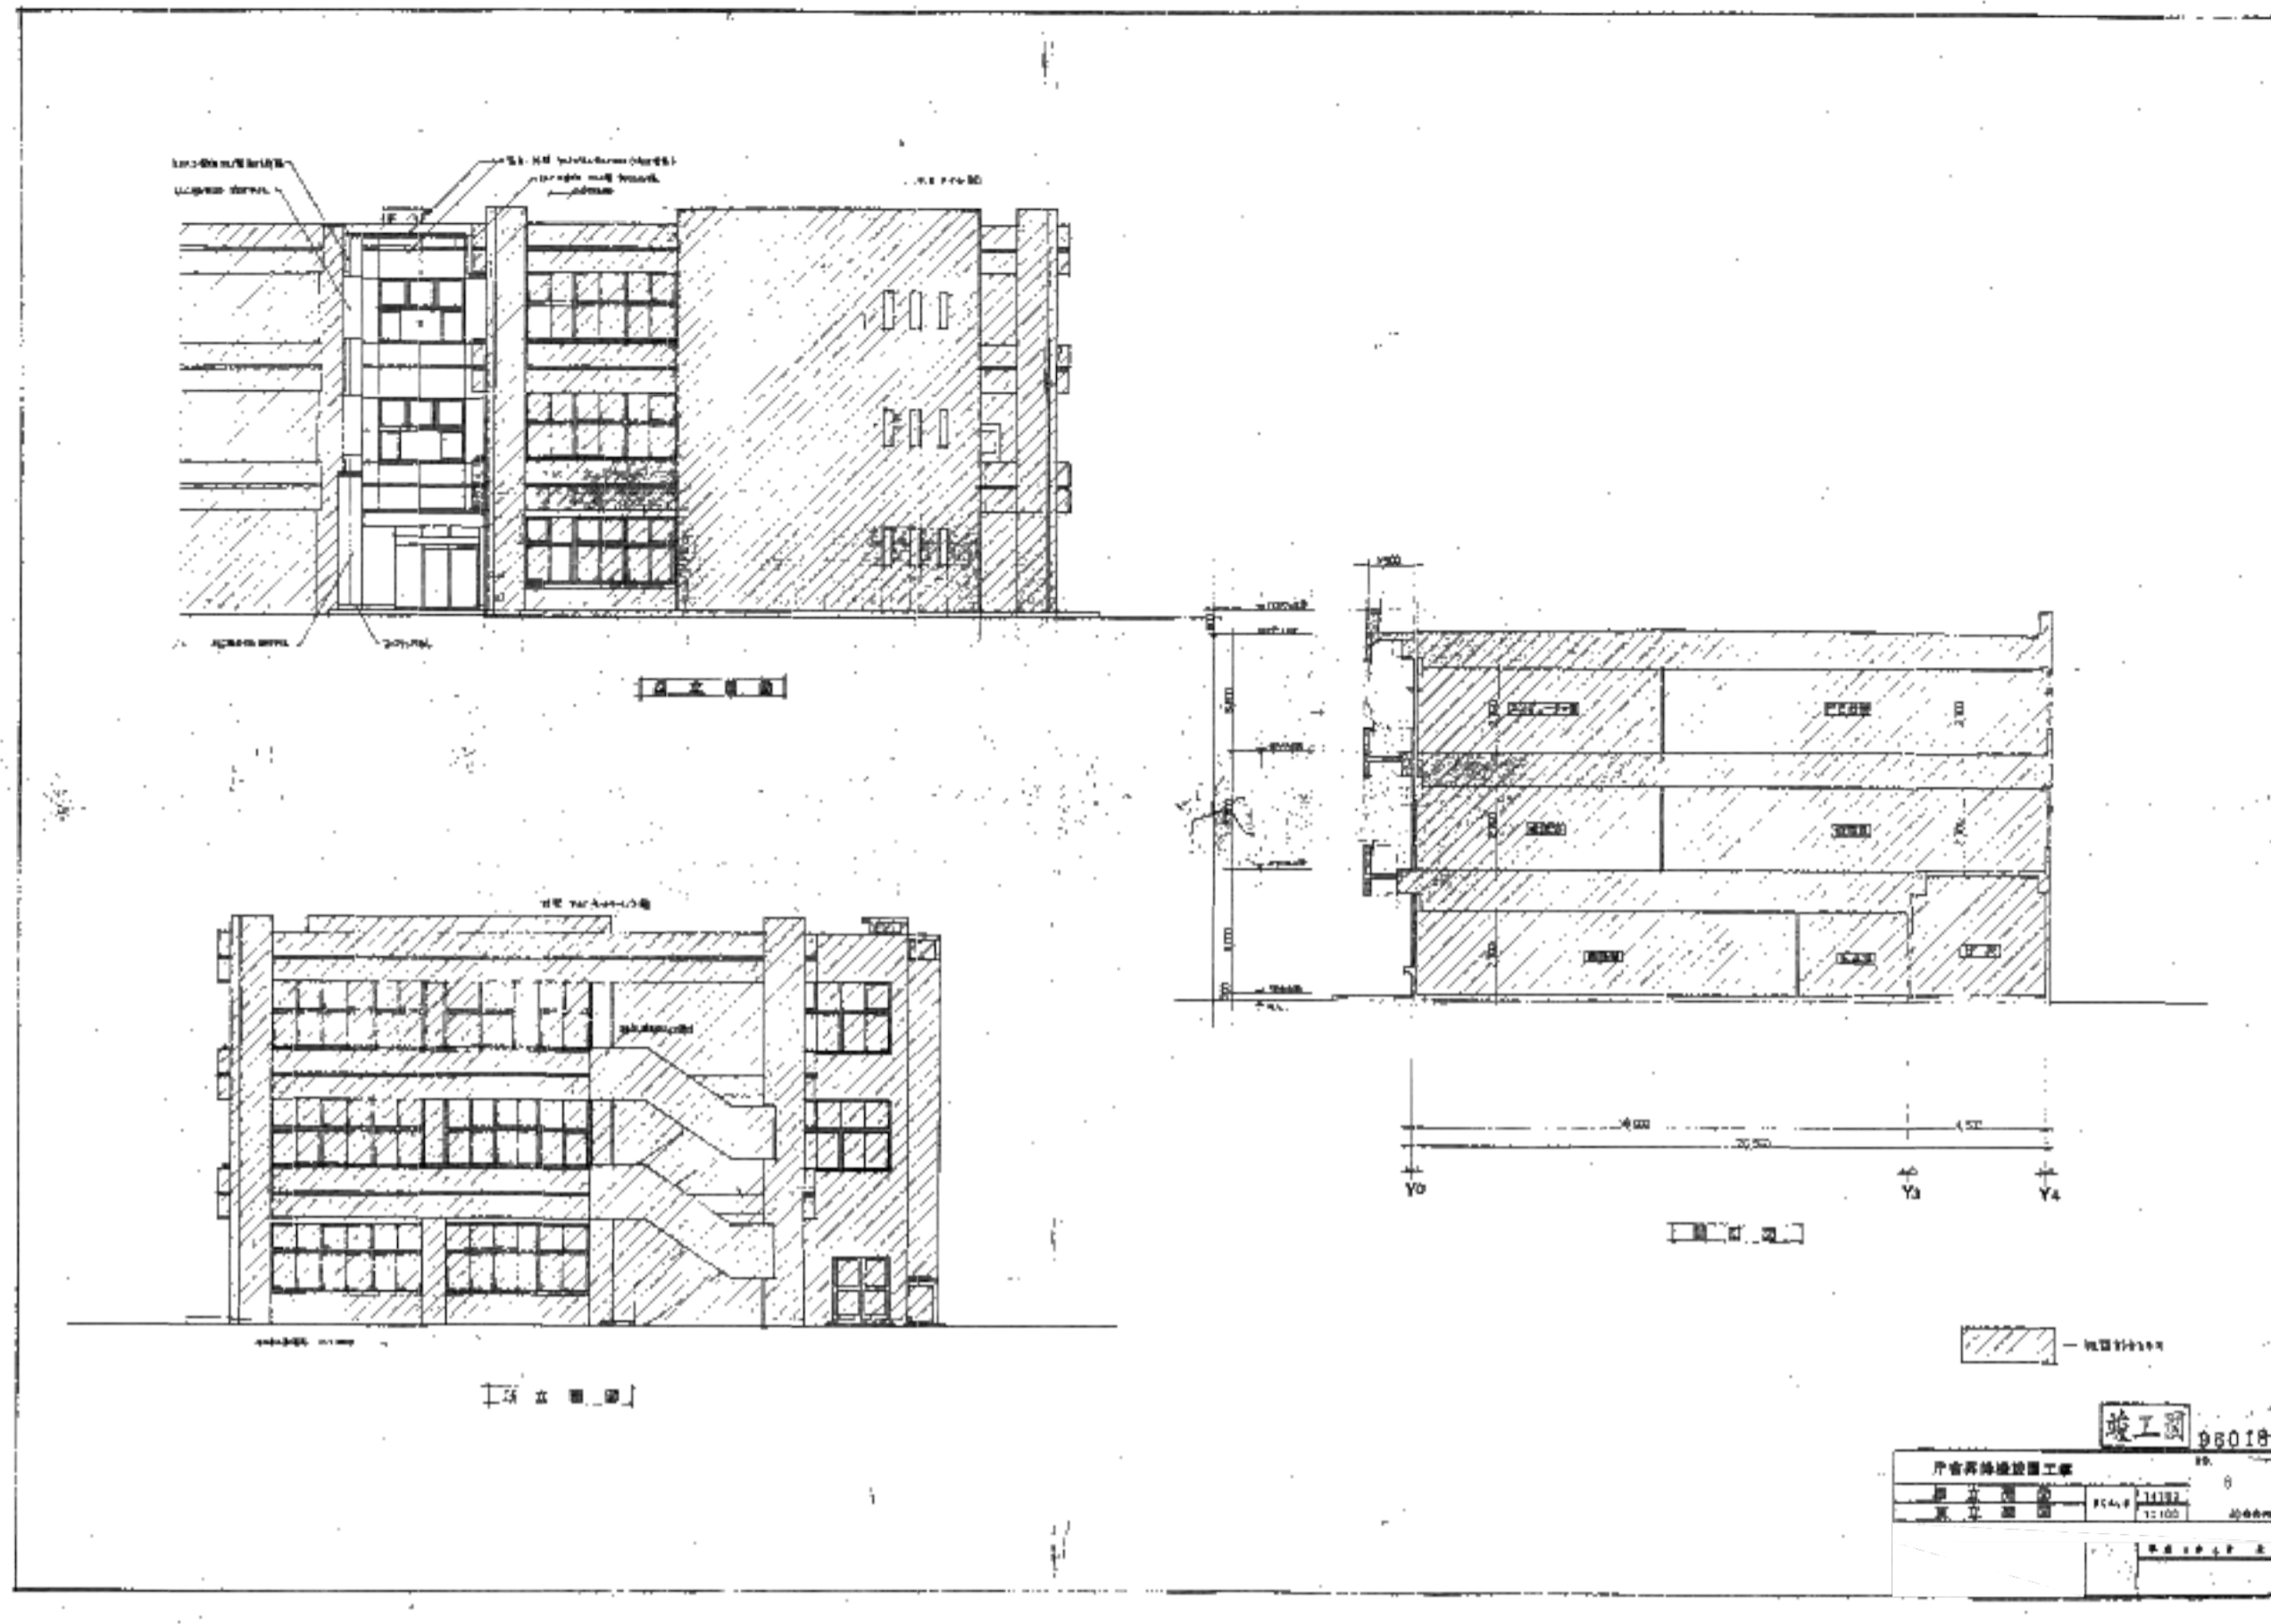






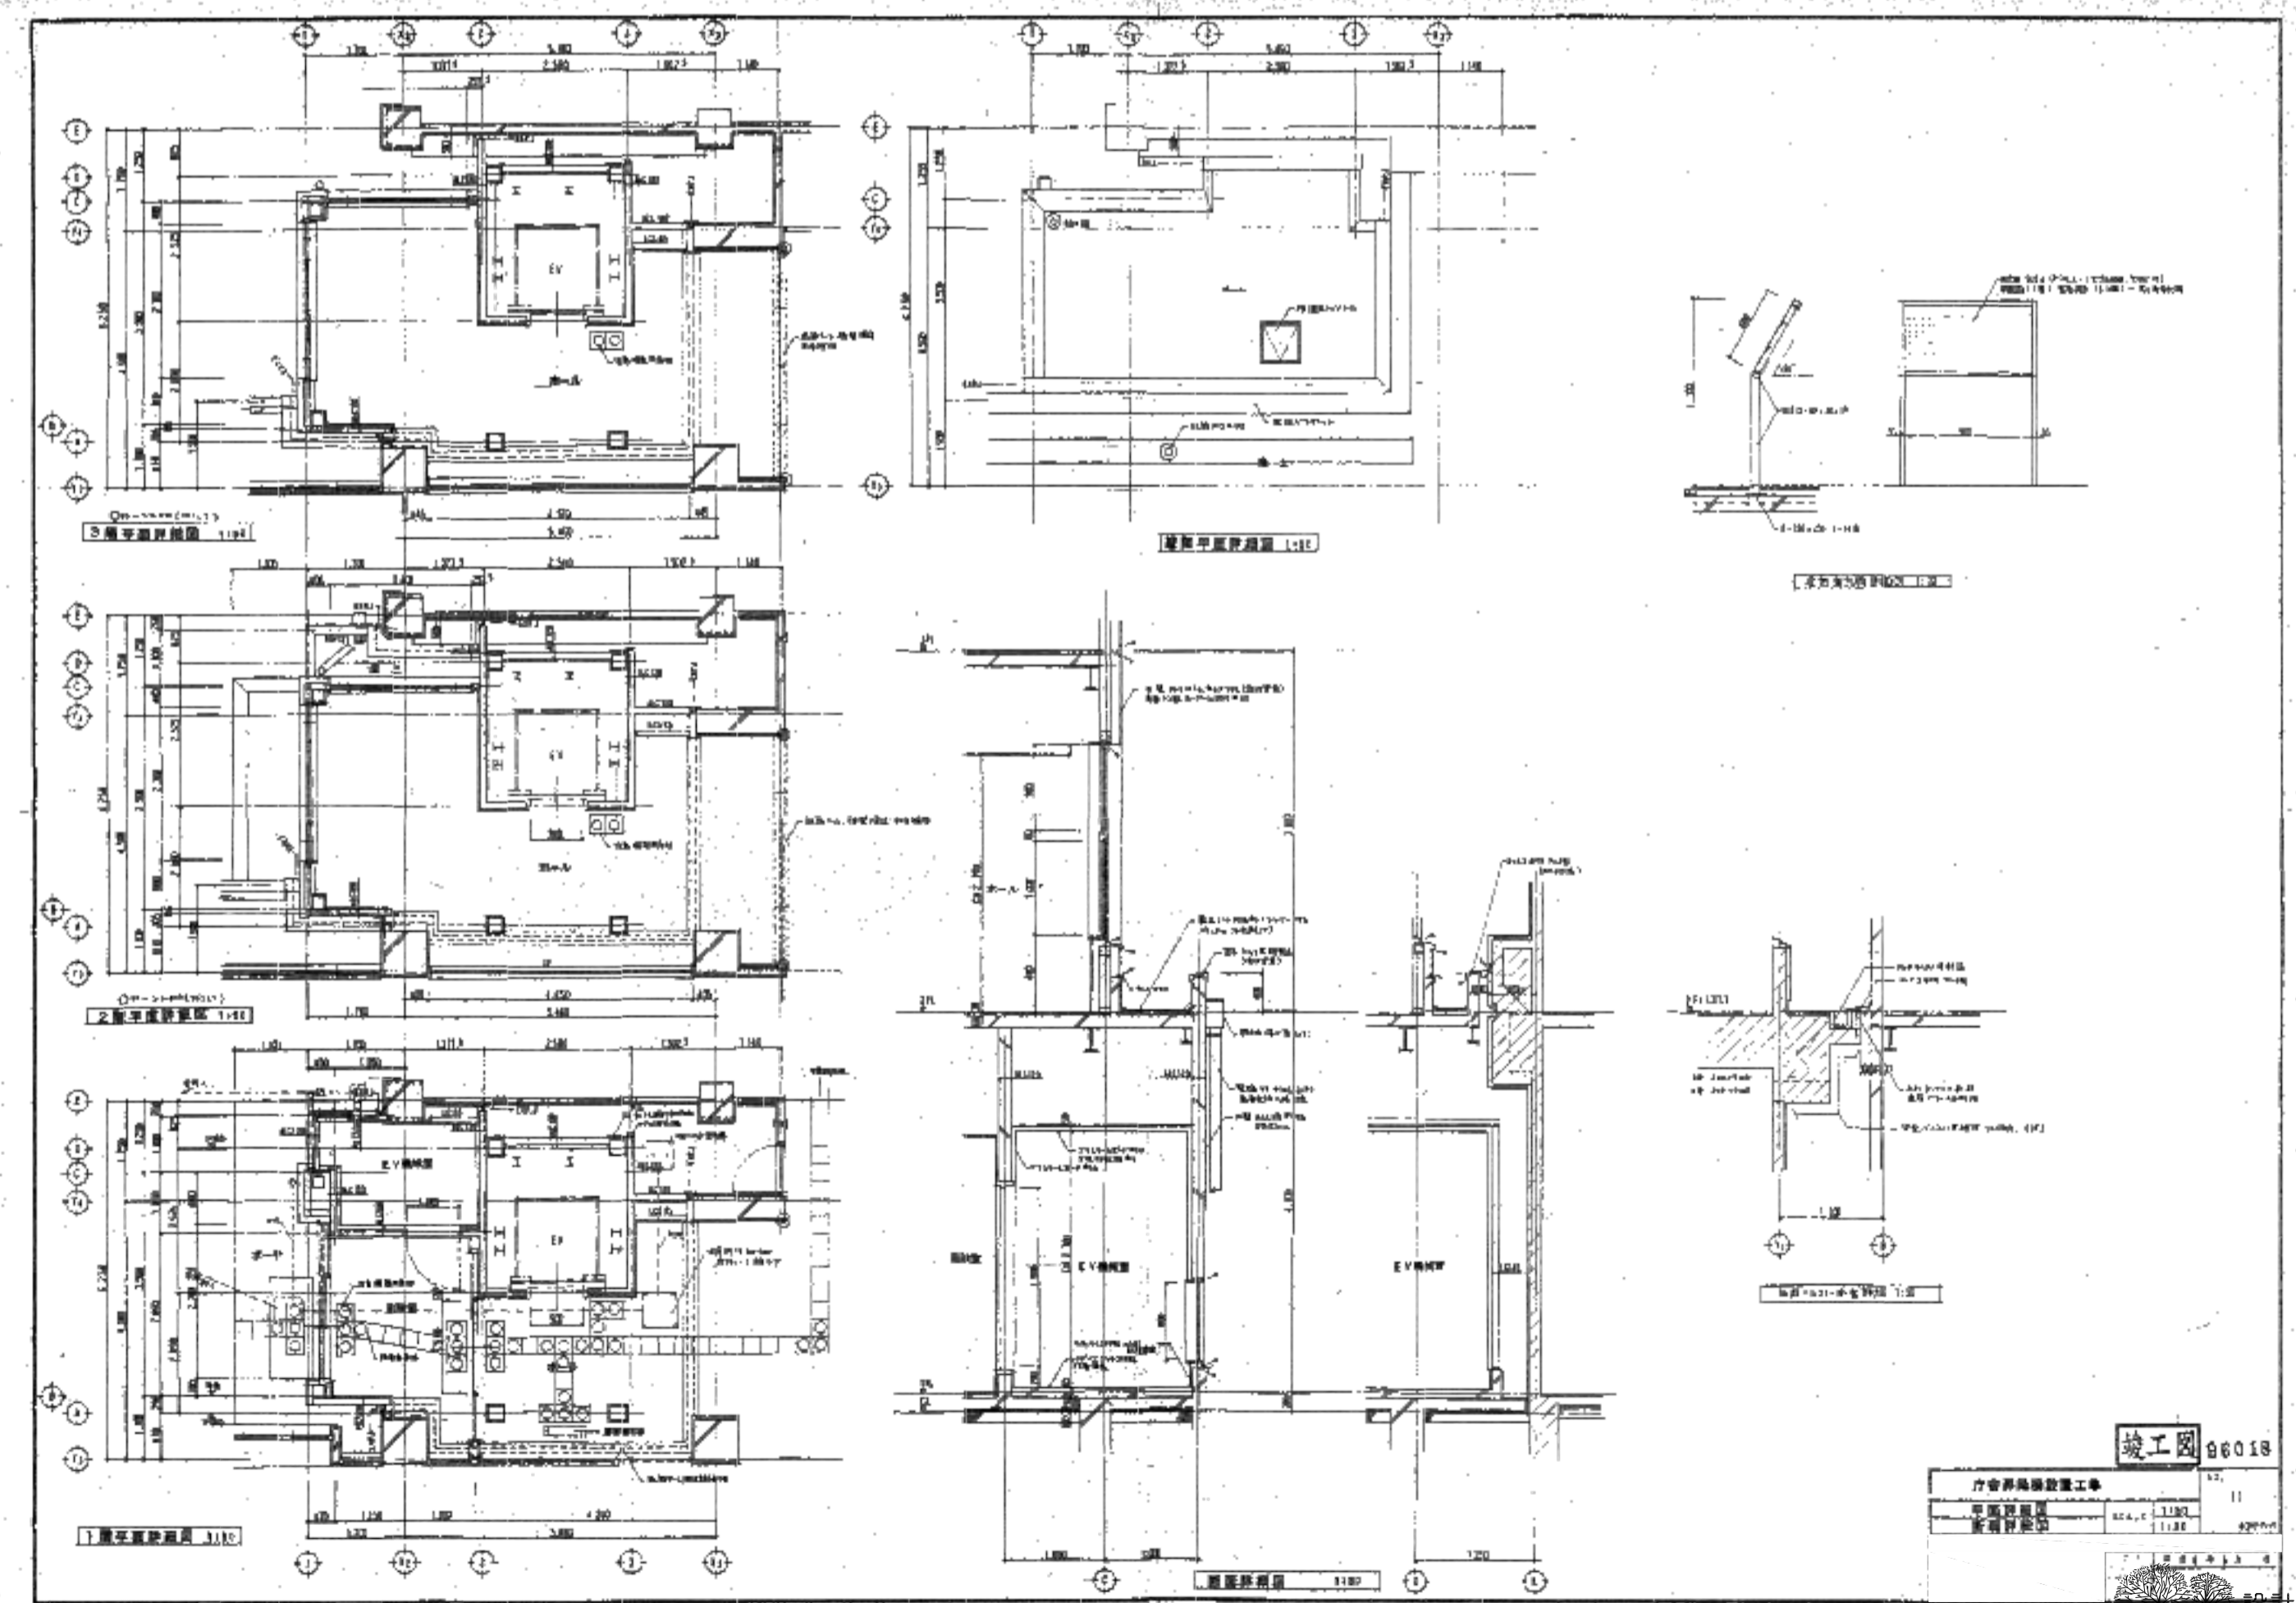


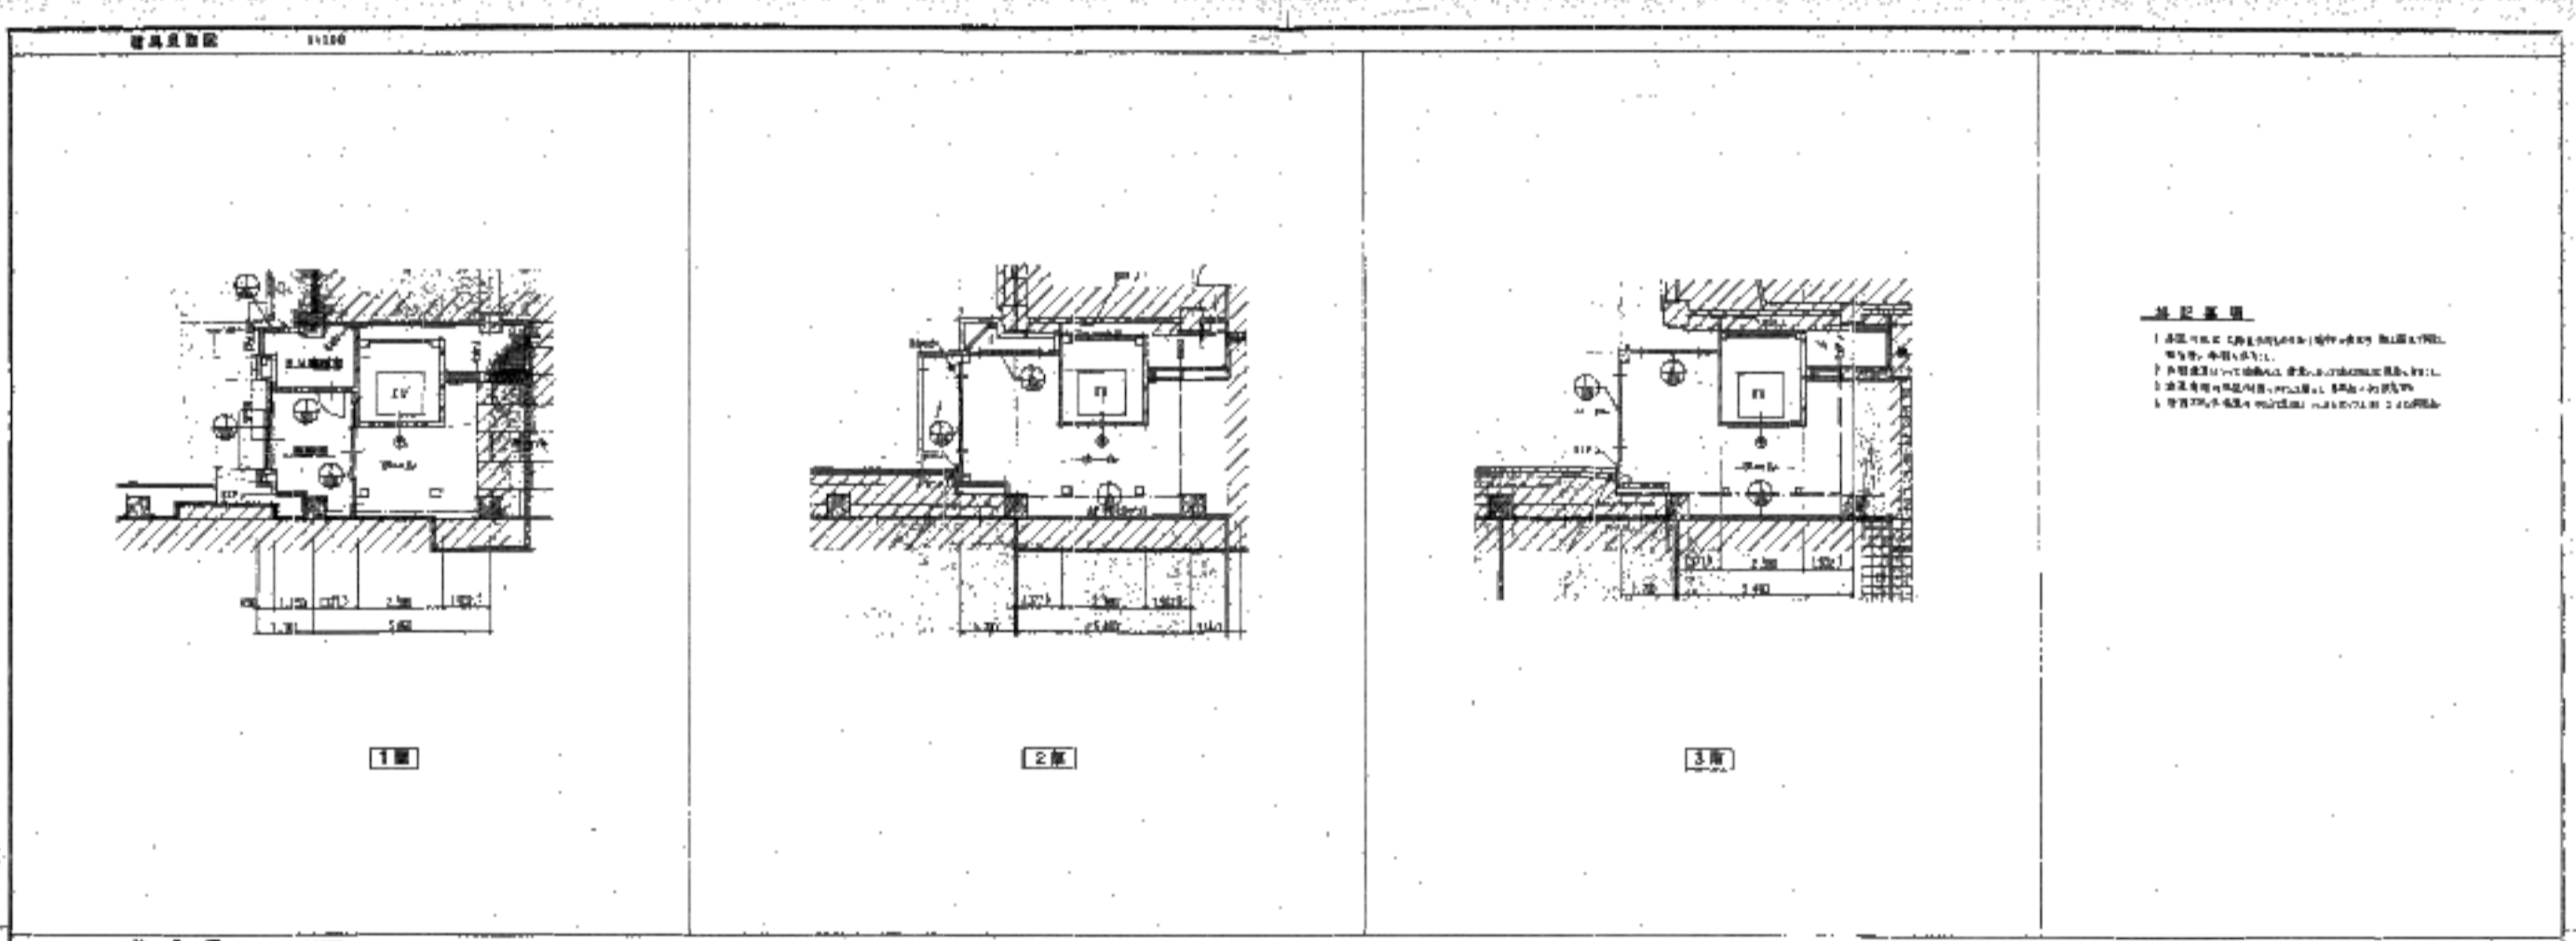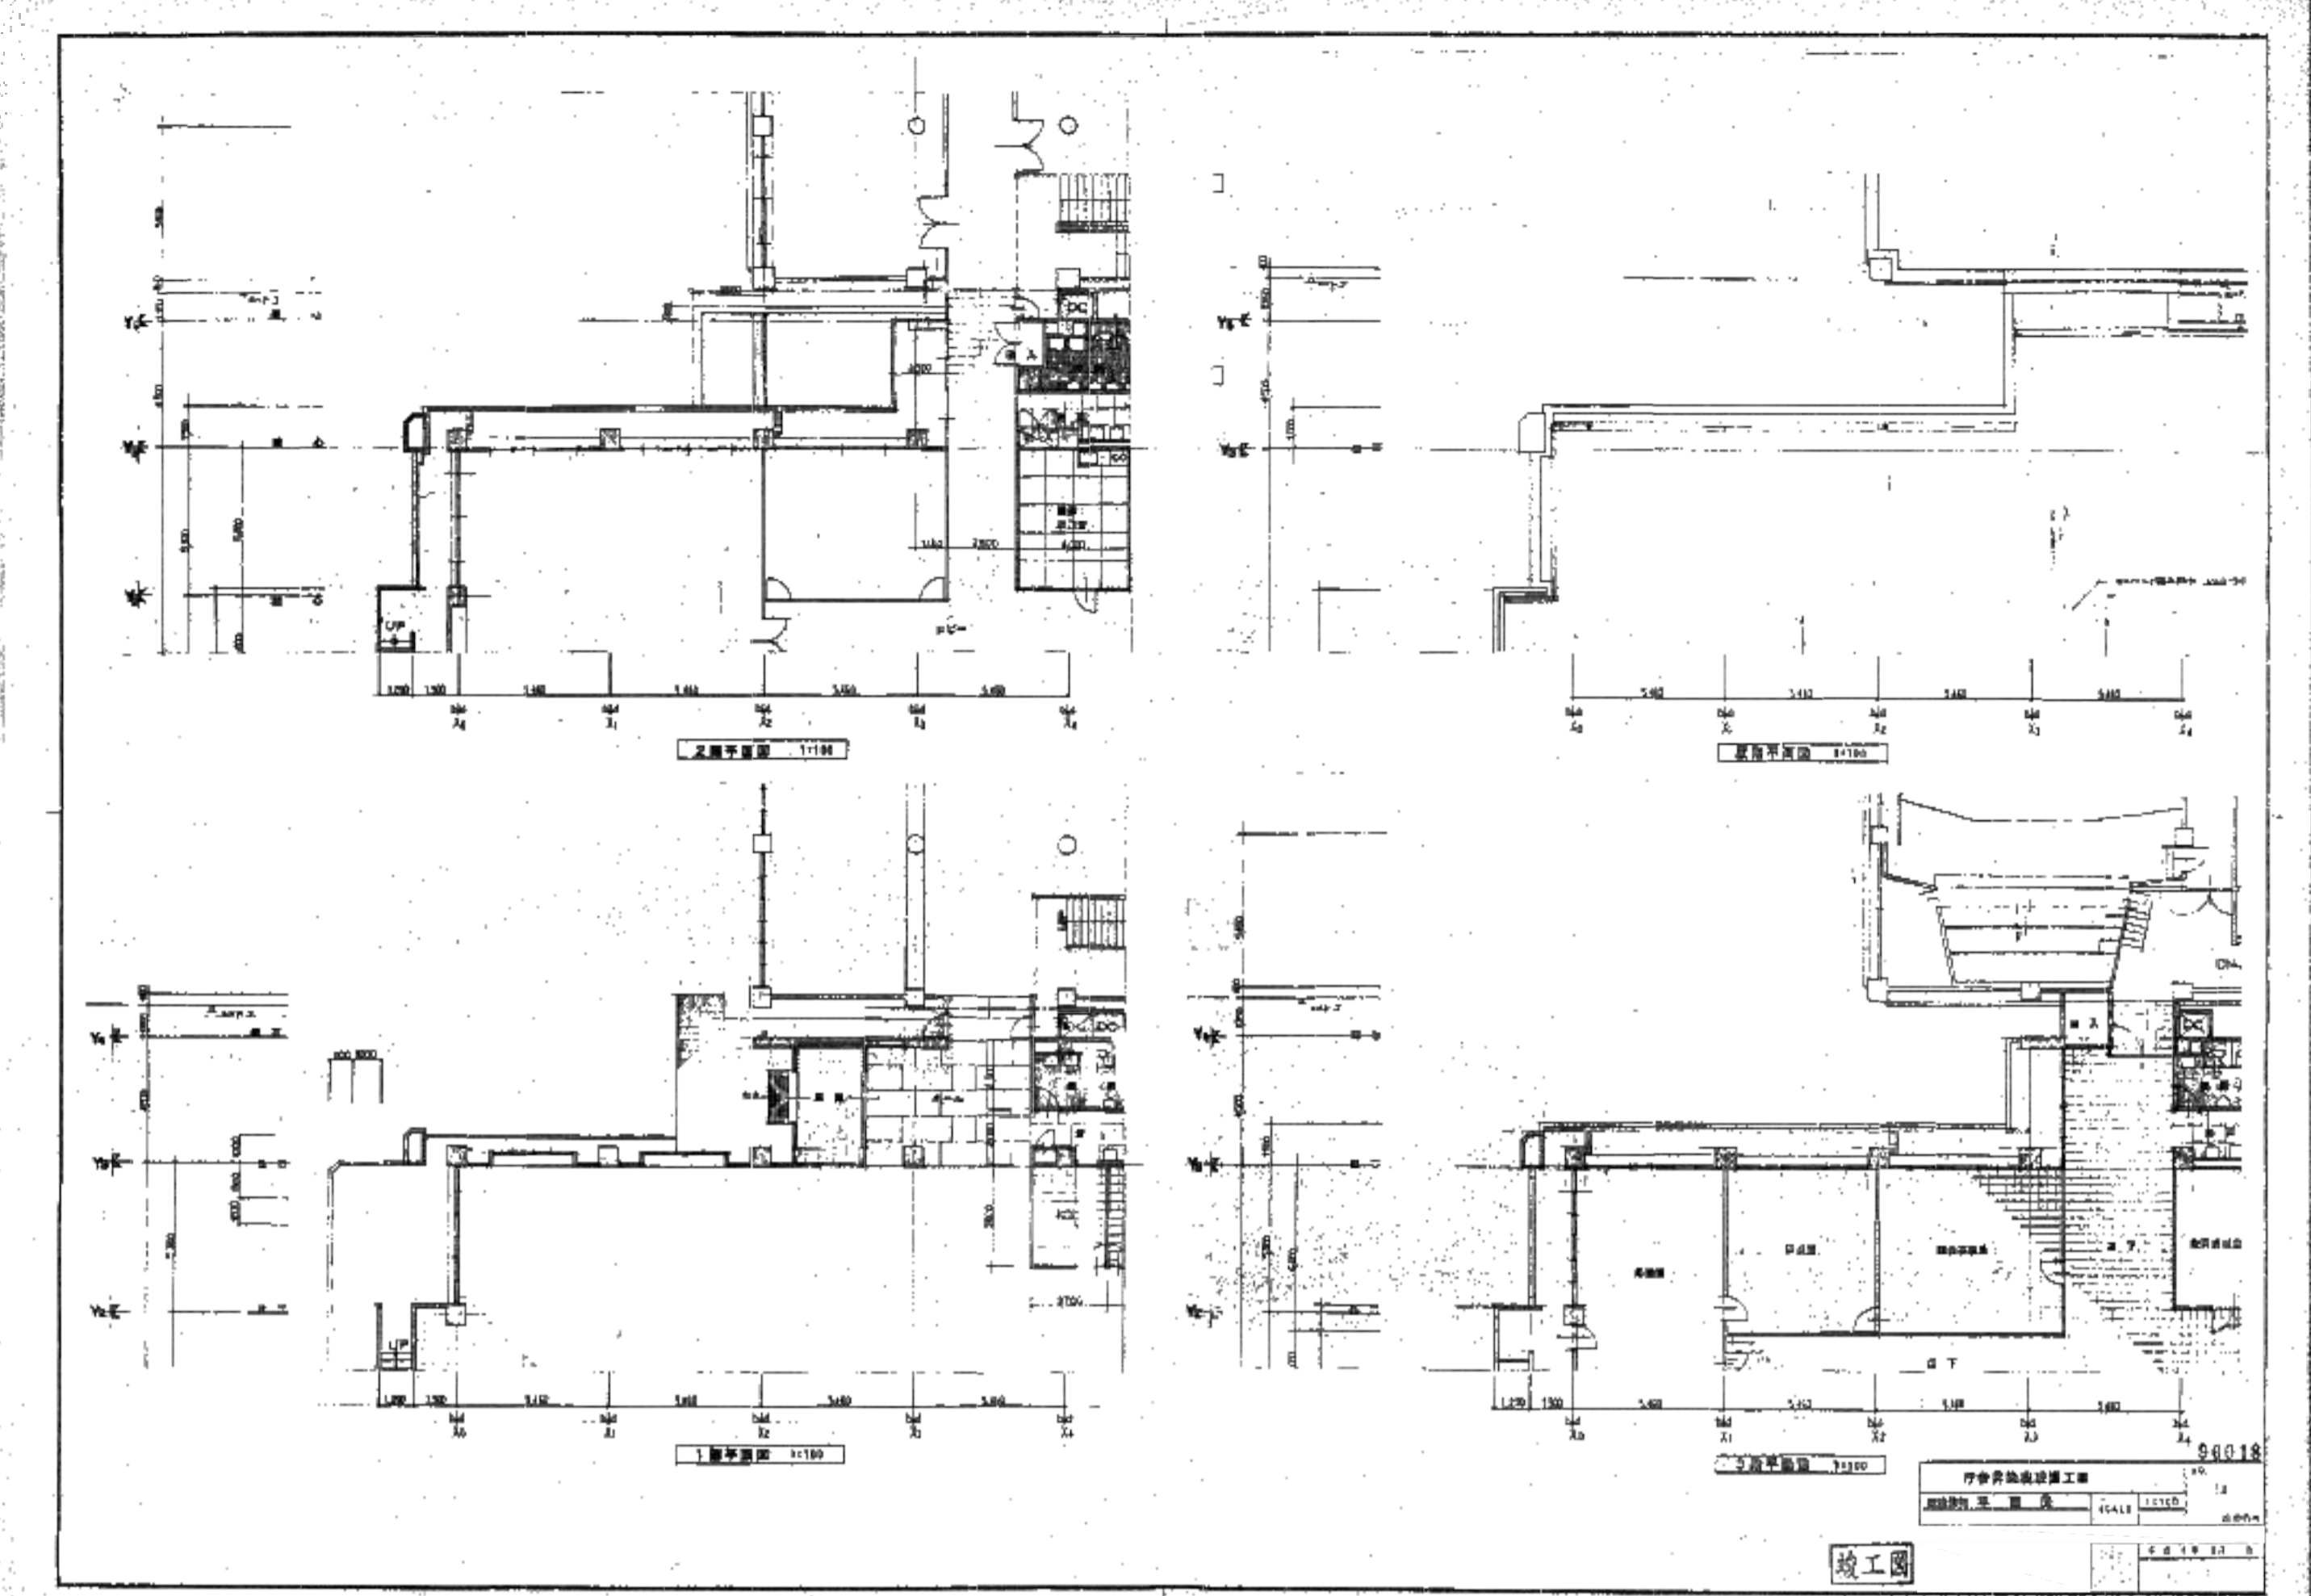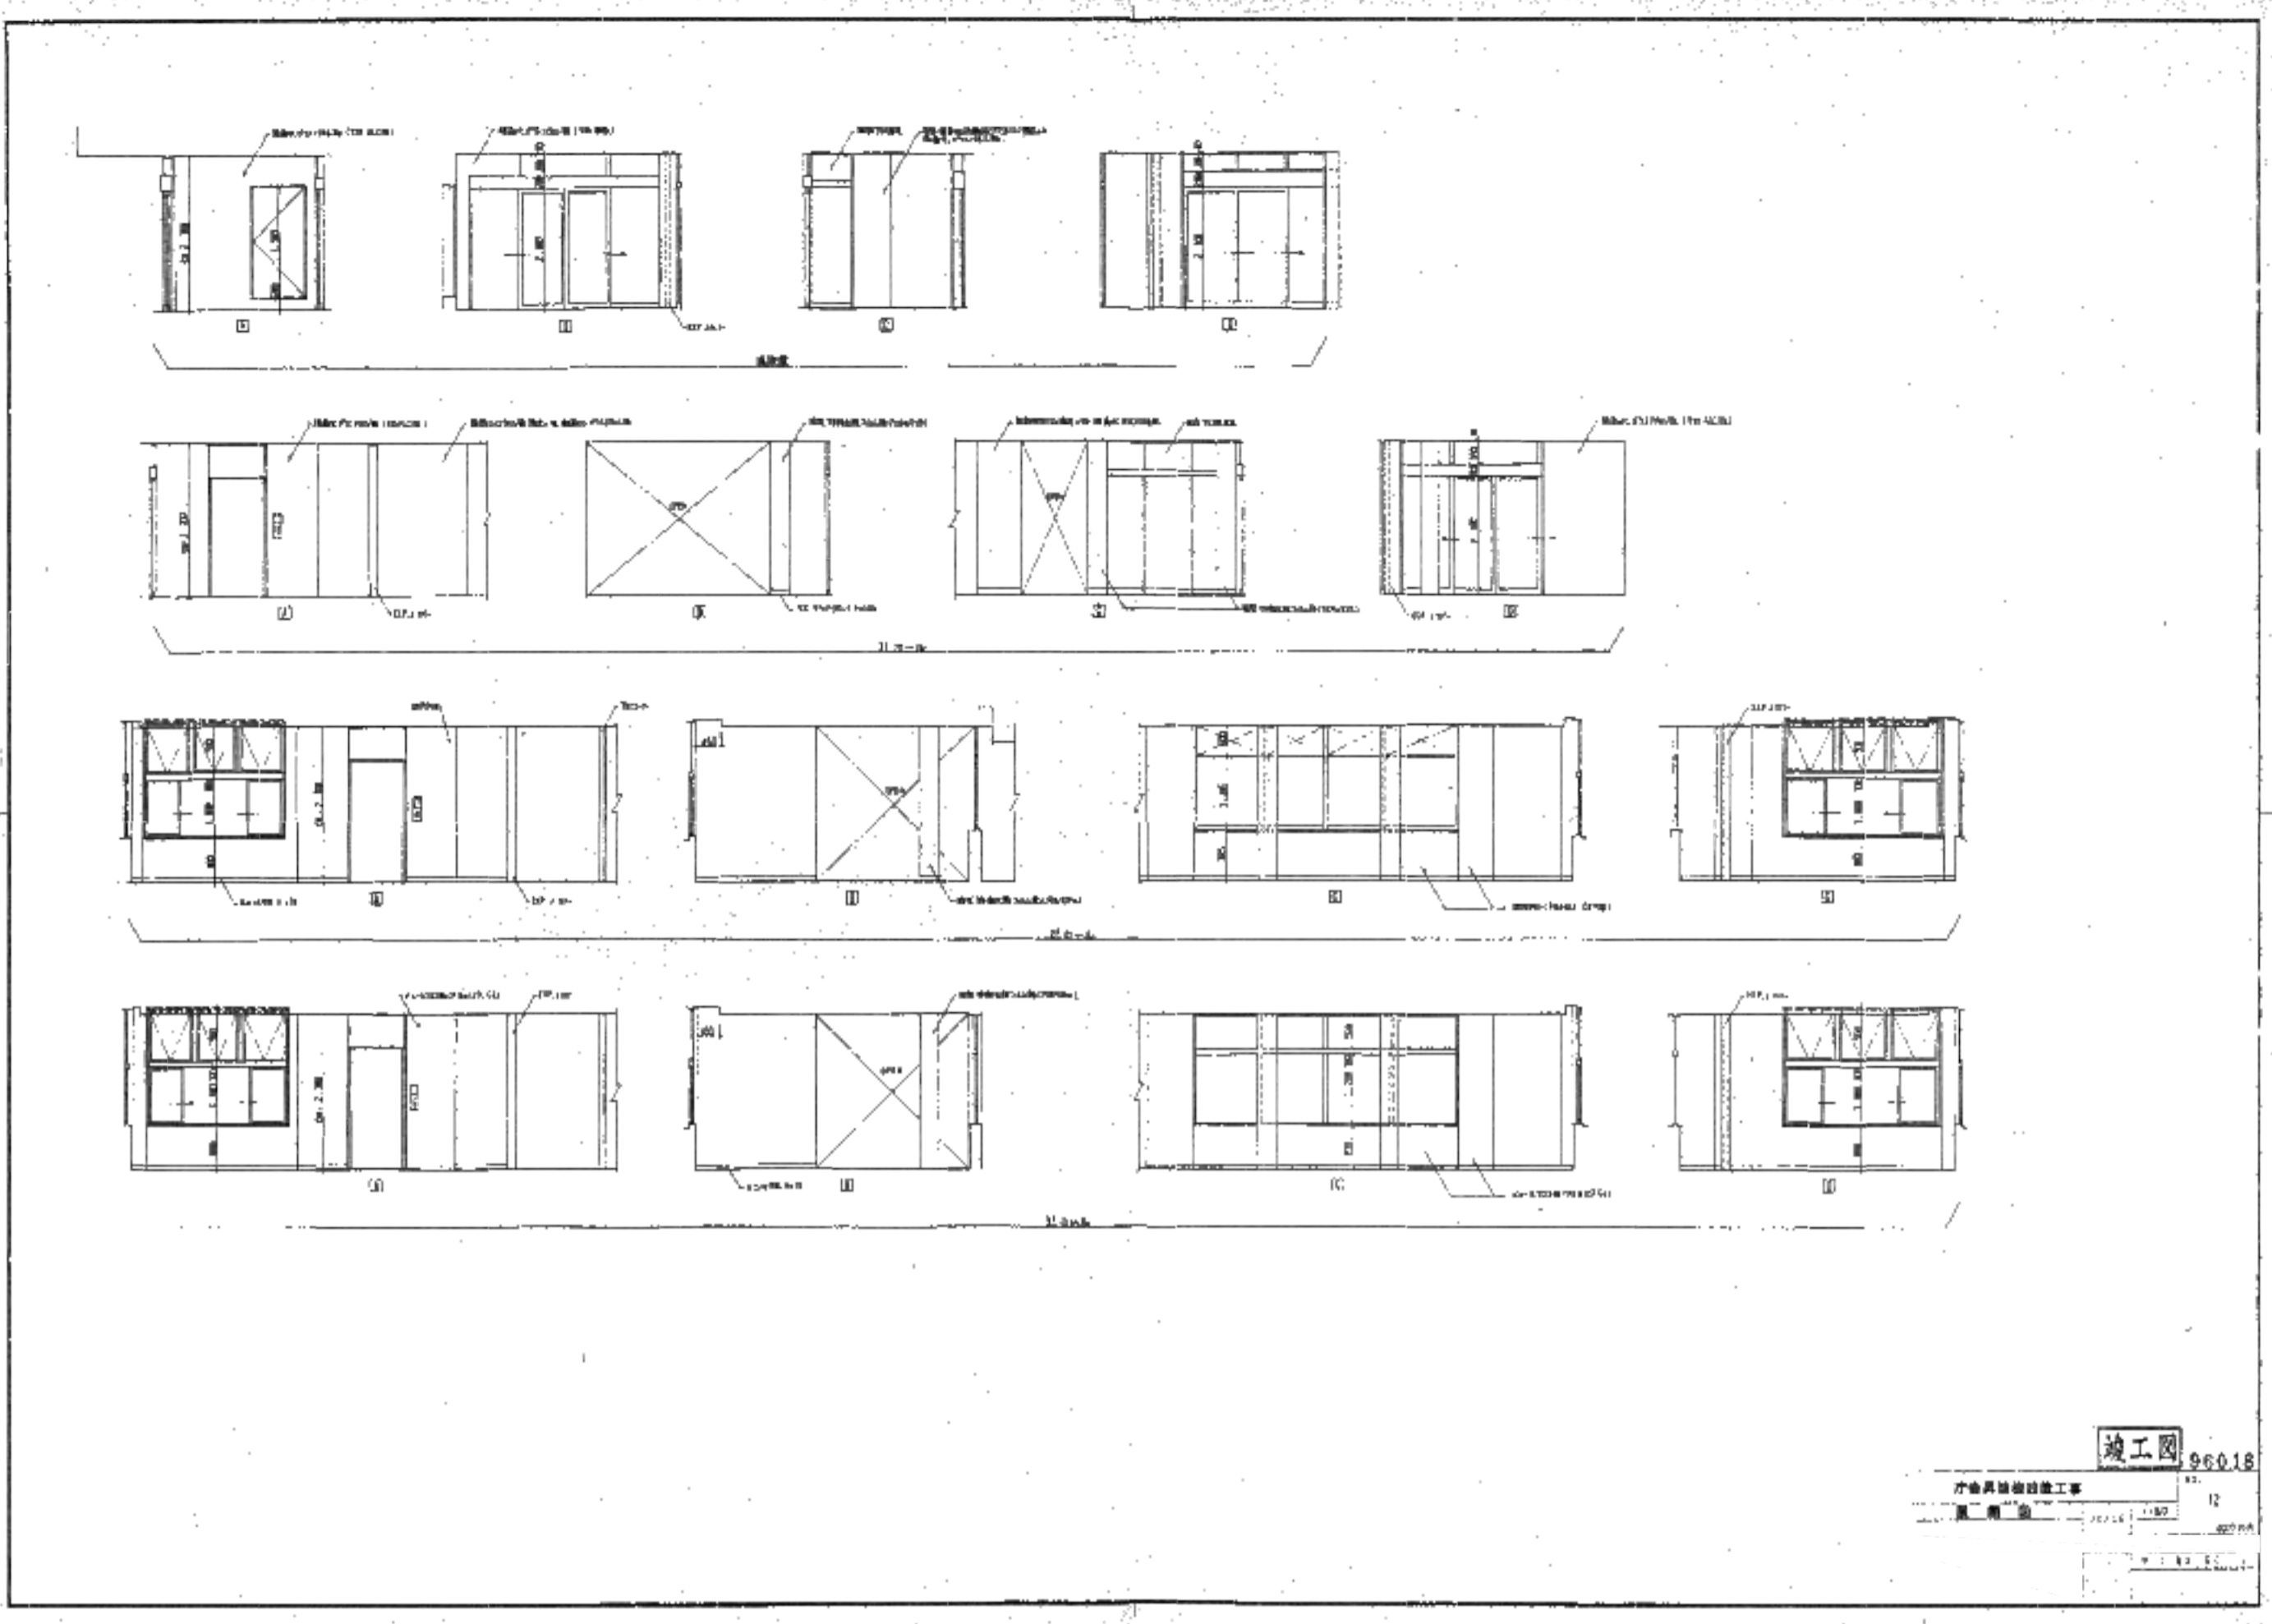


竣工図 96018
庁舎昇降機設置工事
既存図

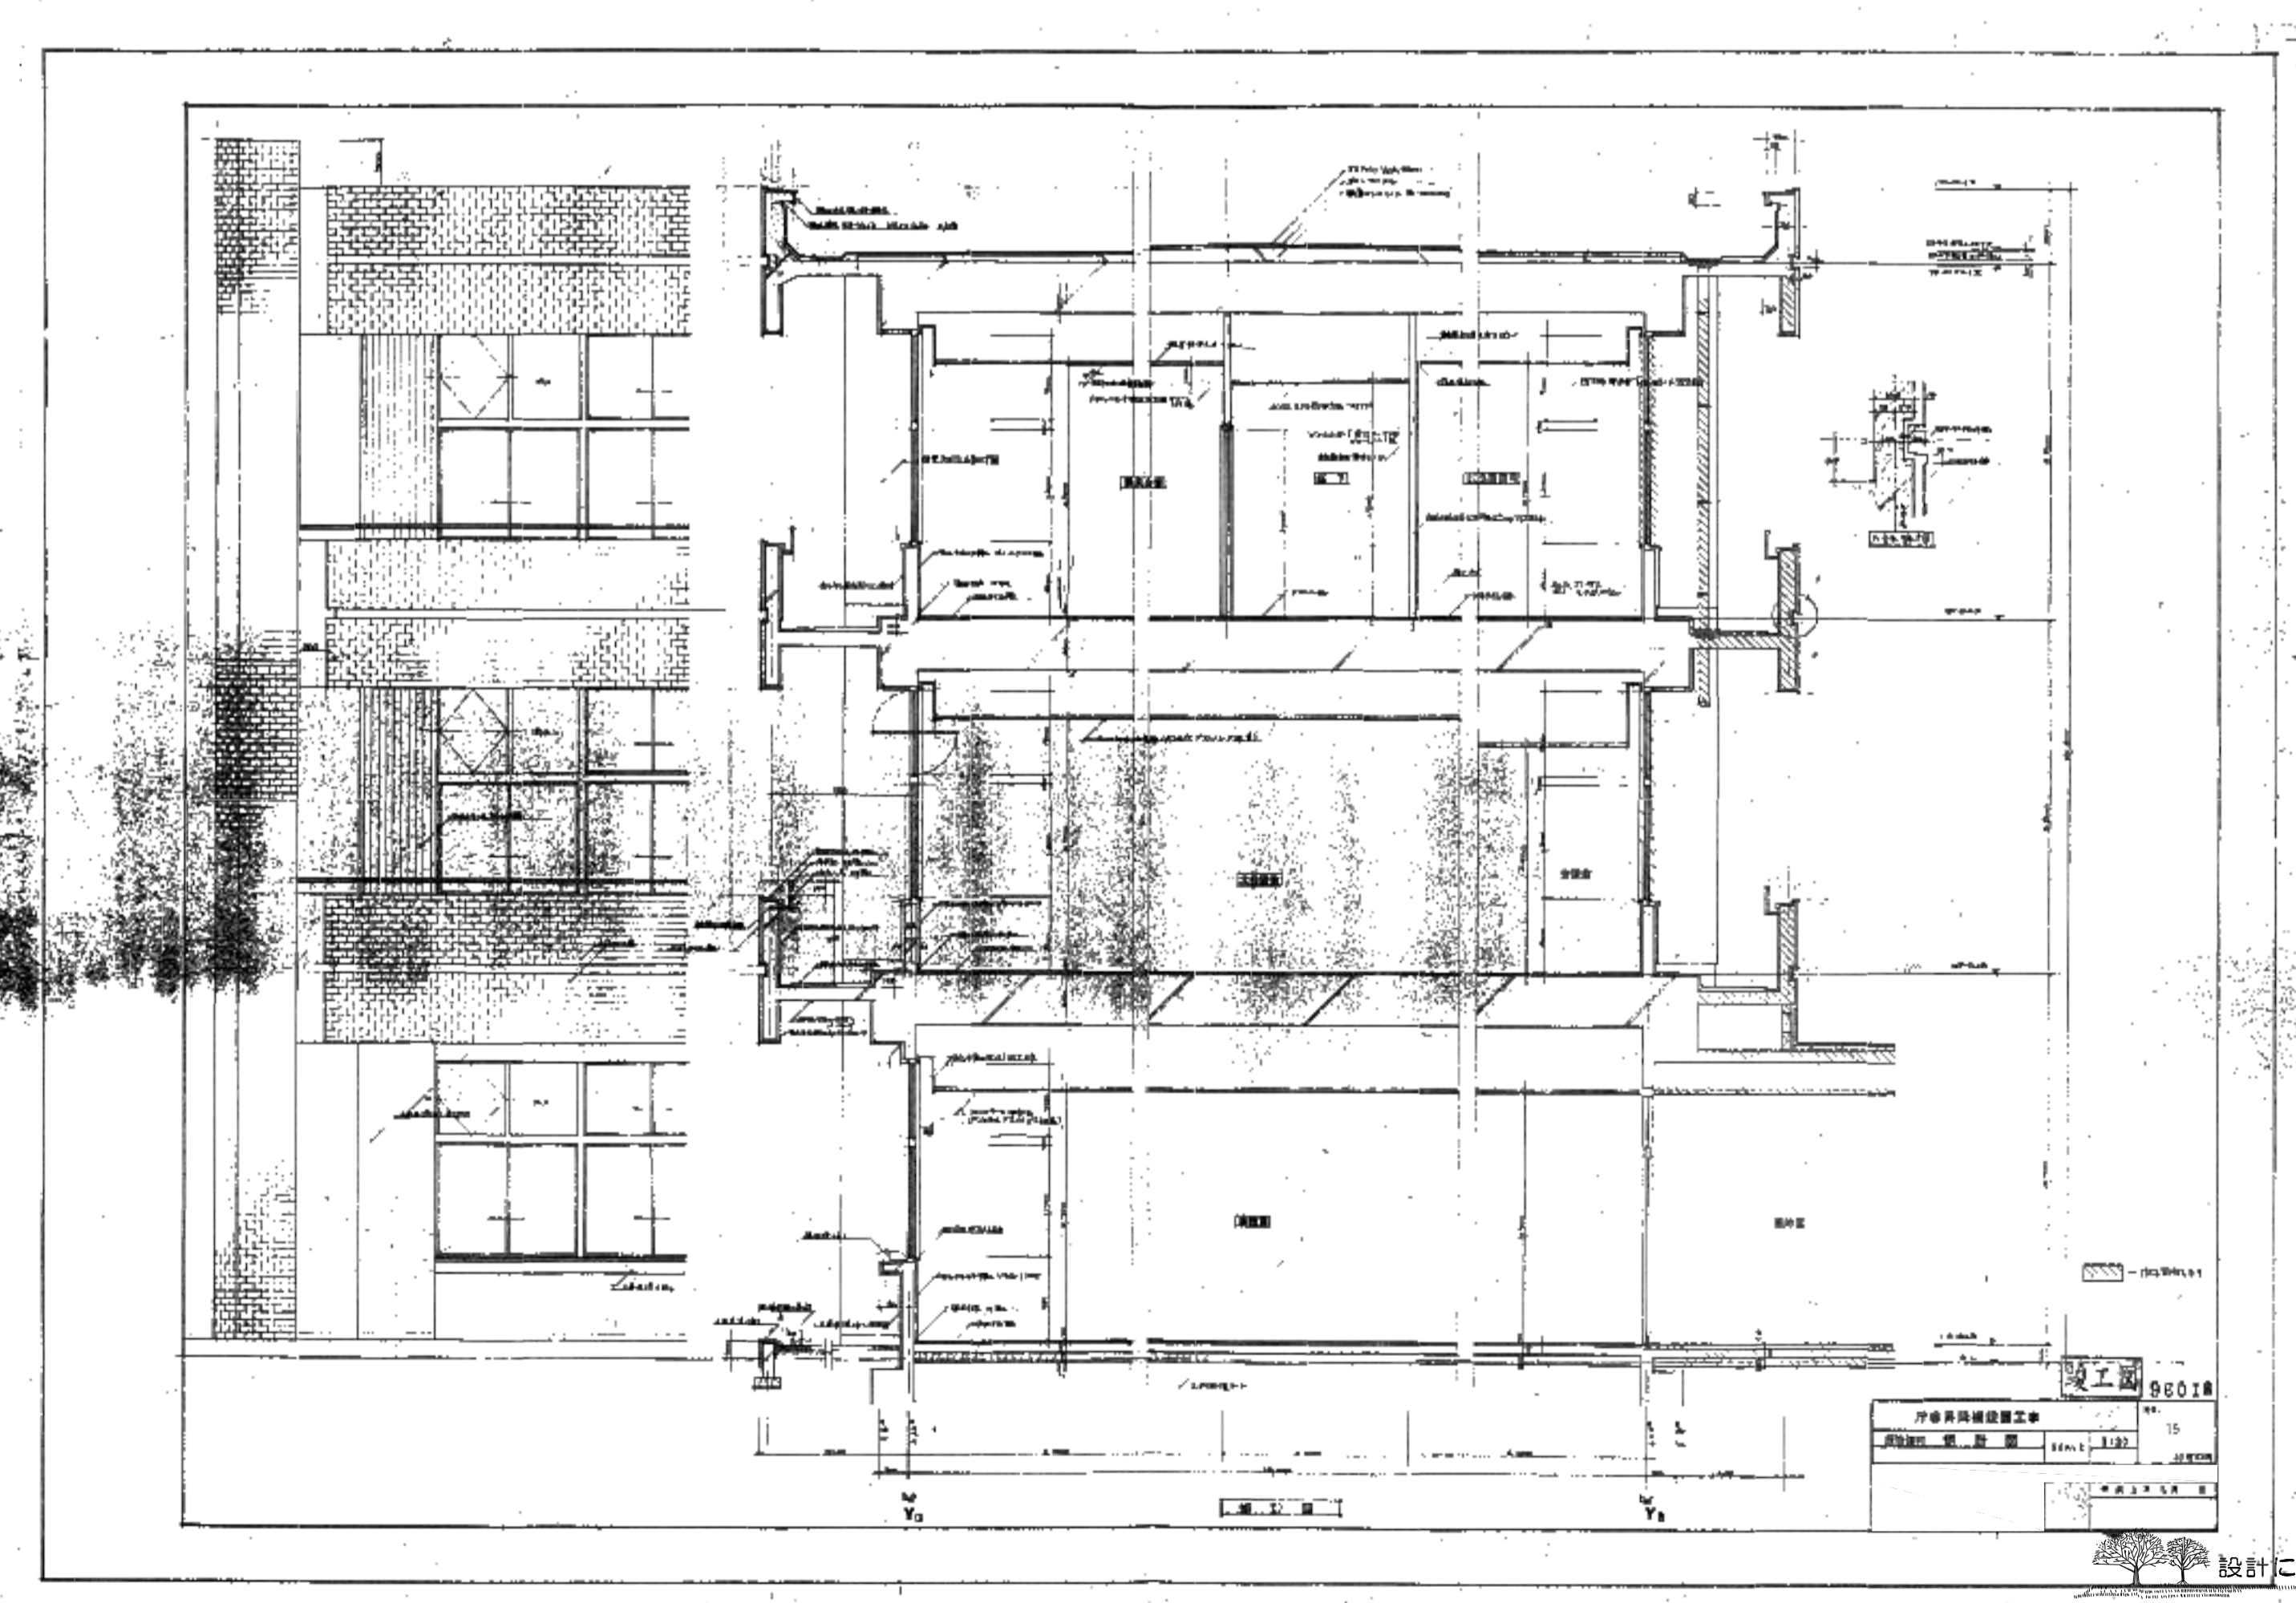

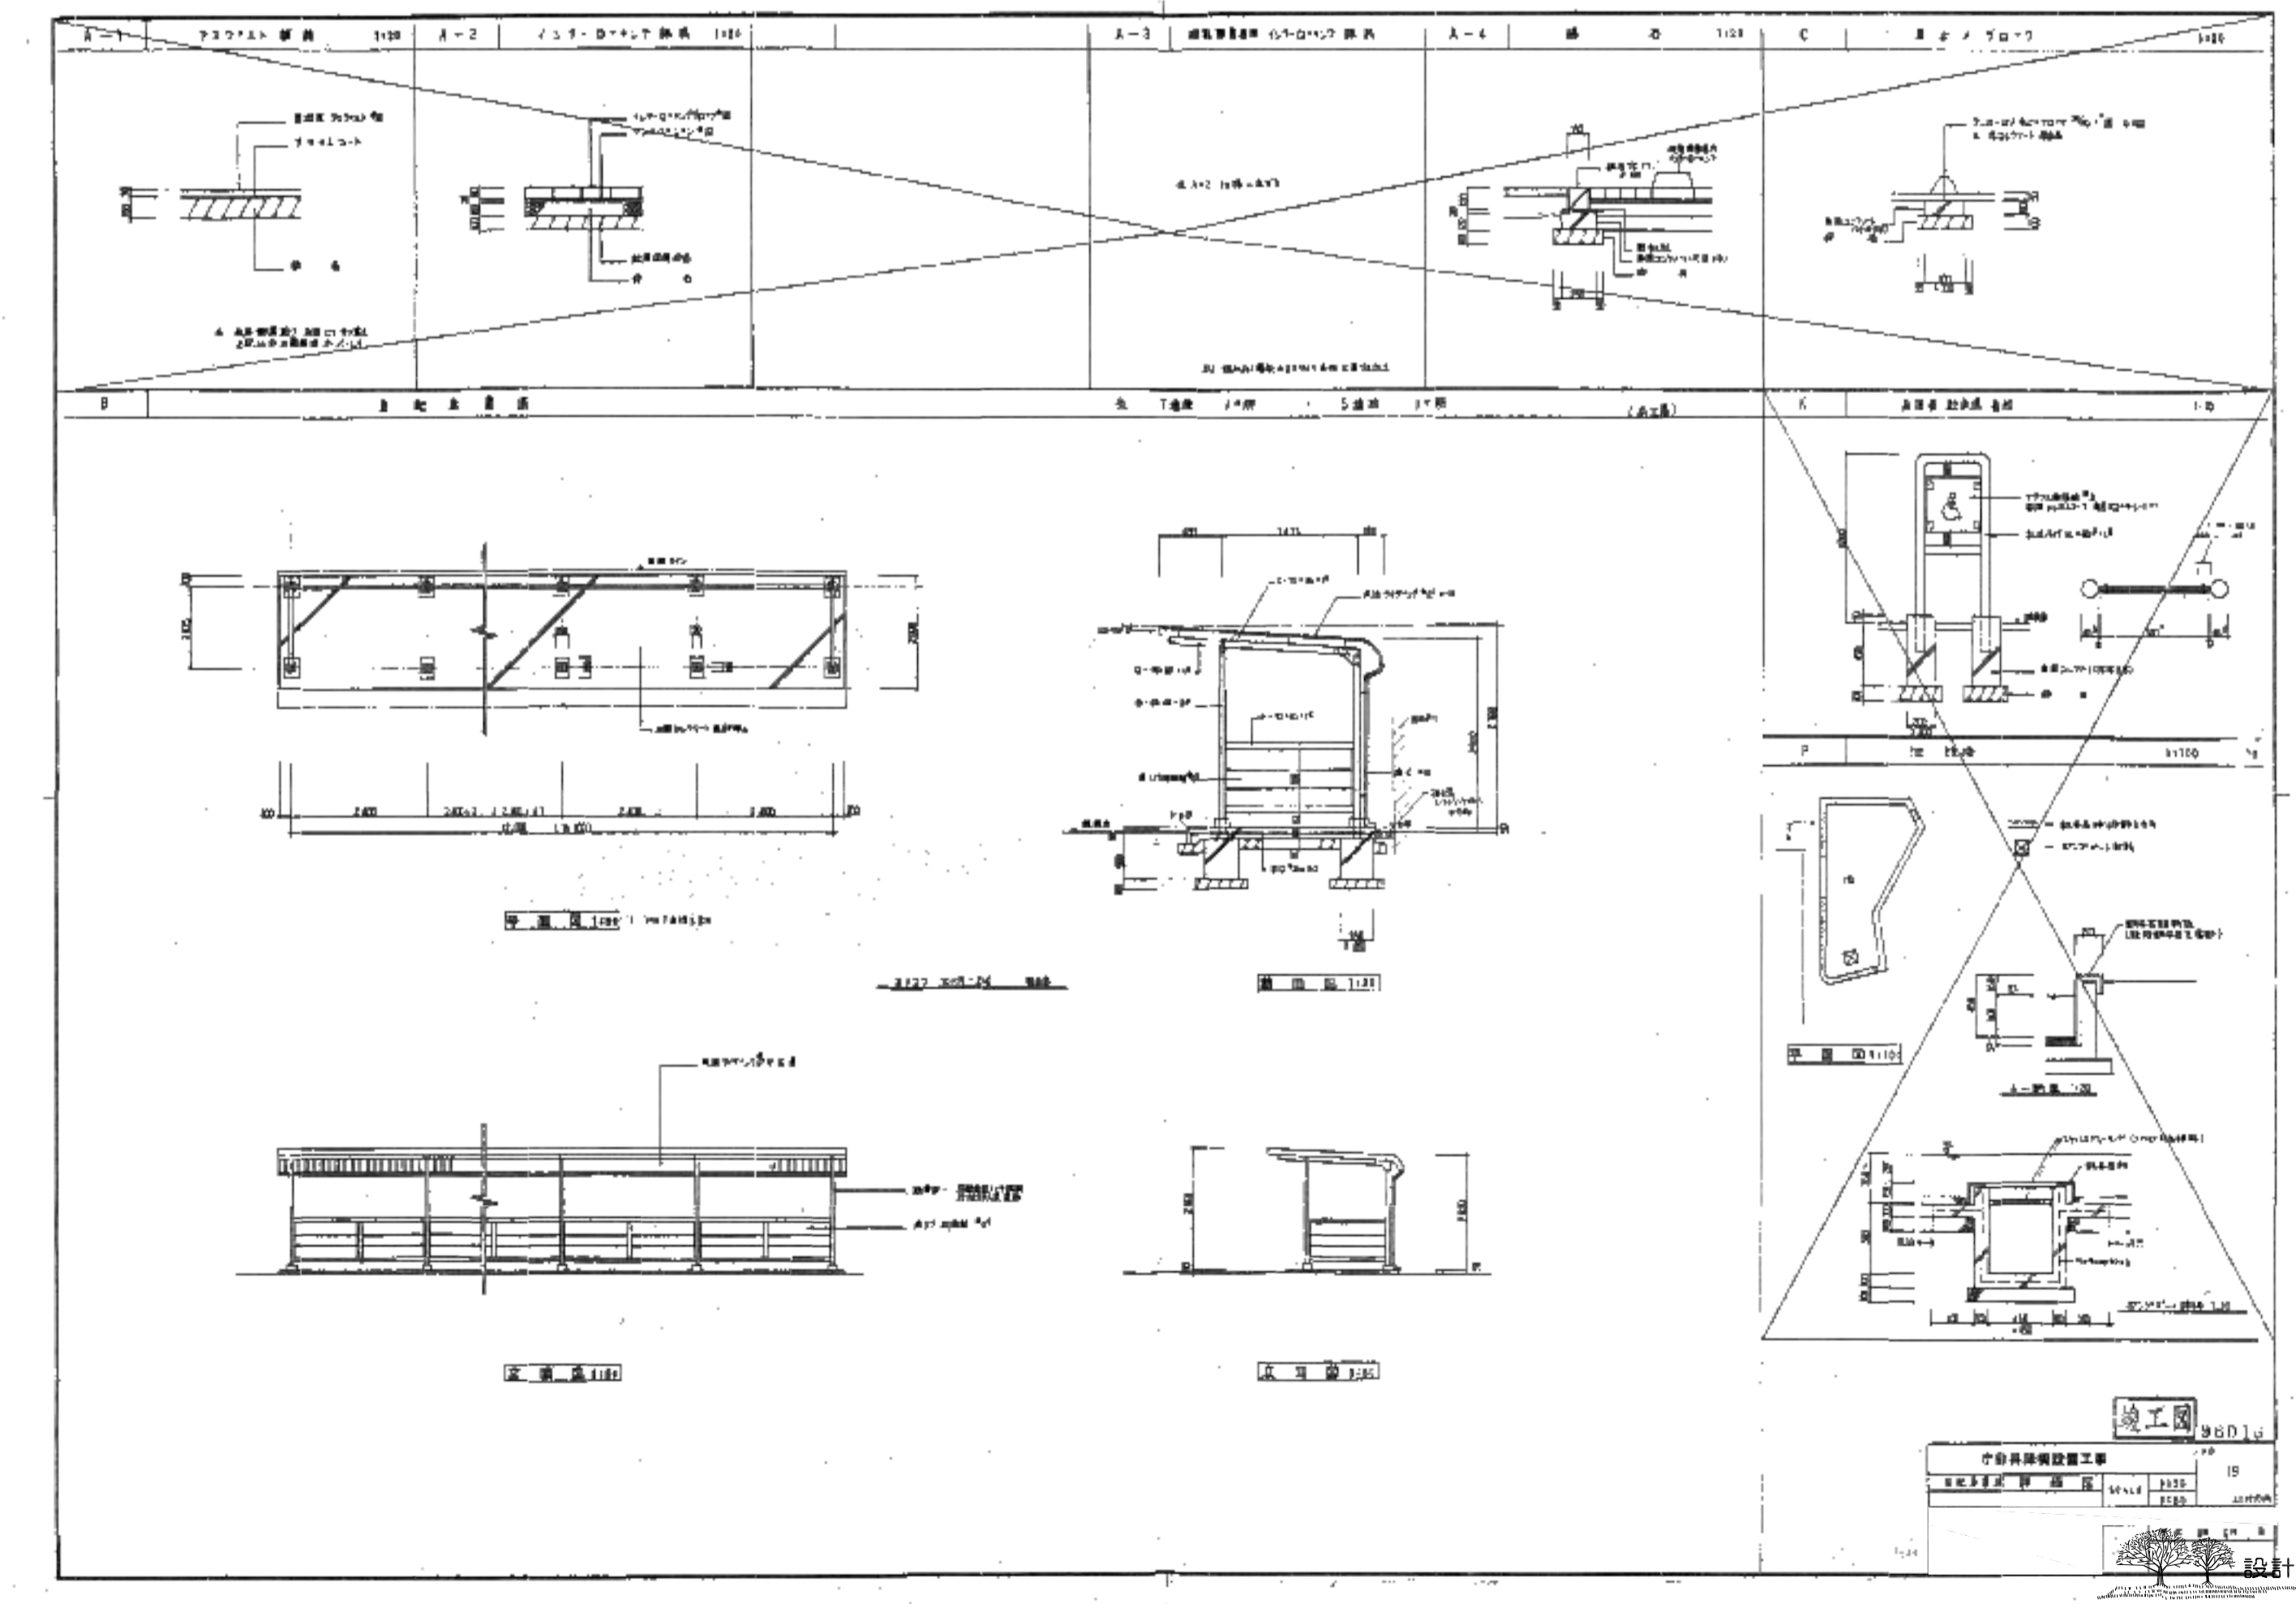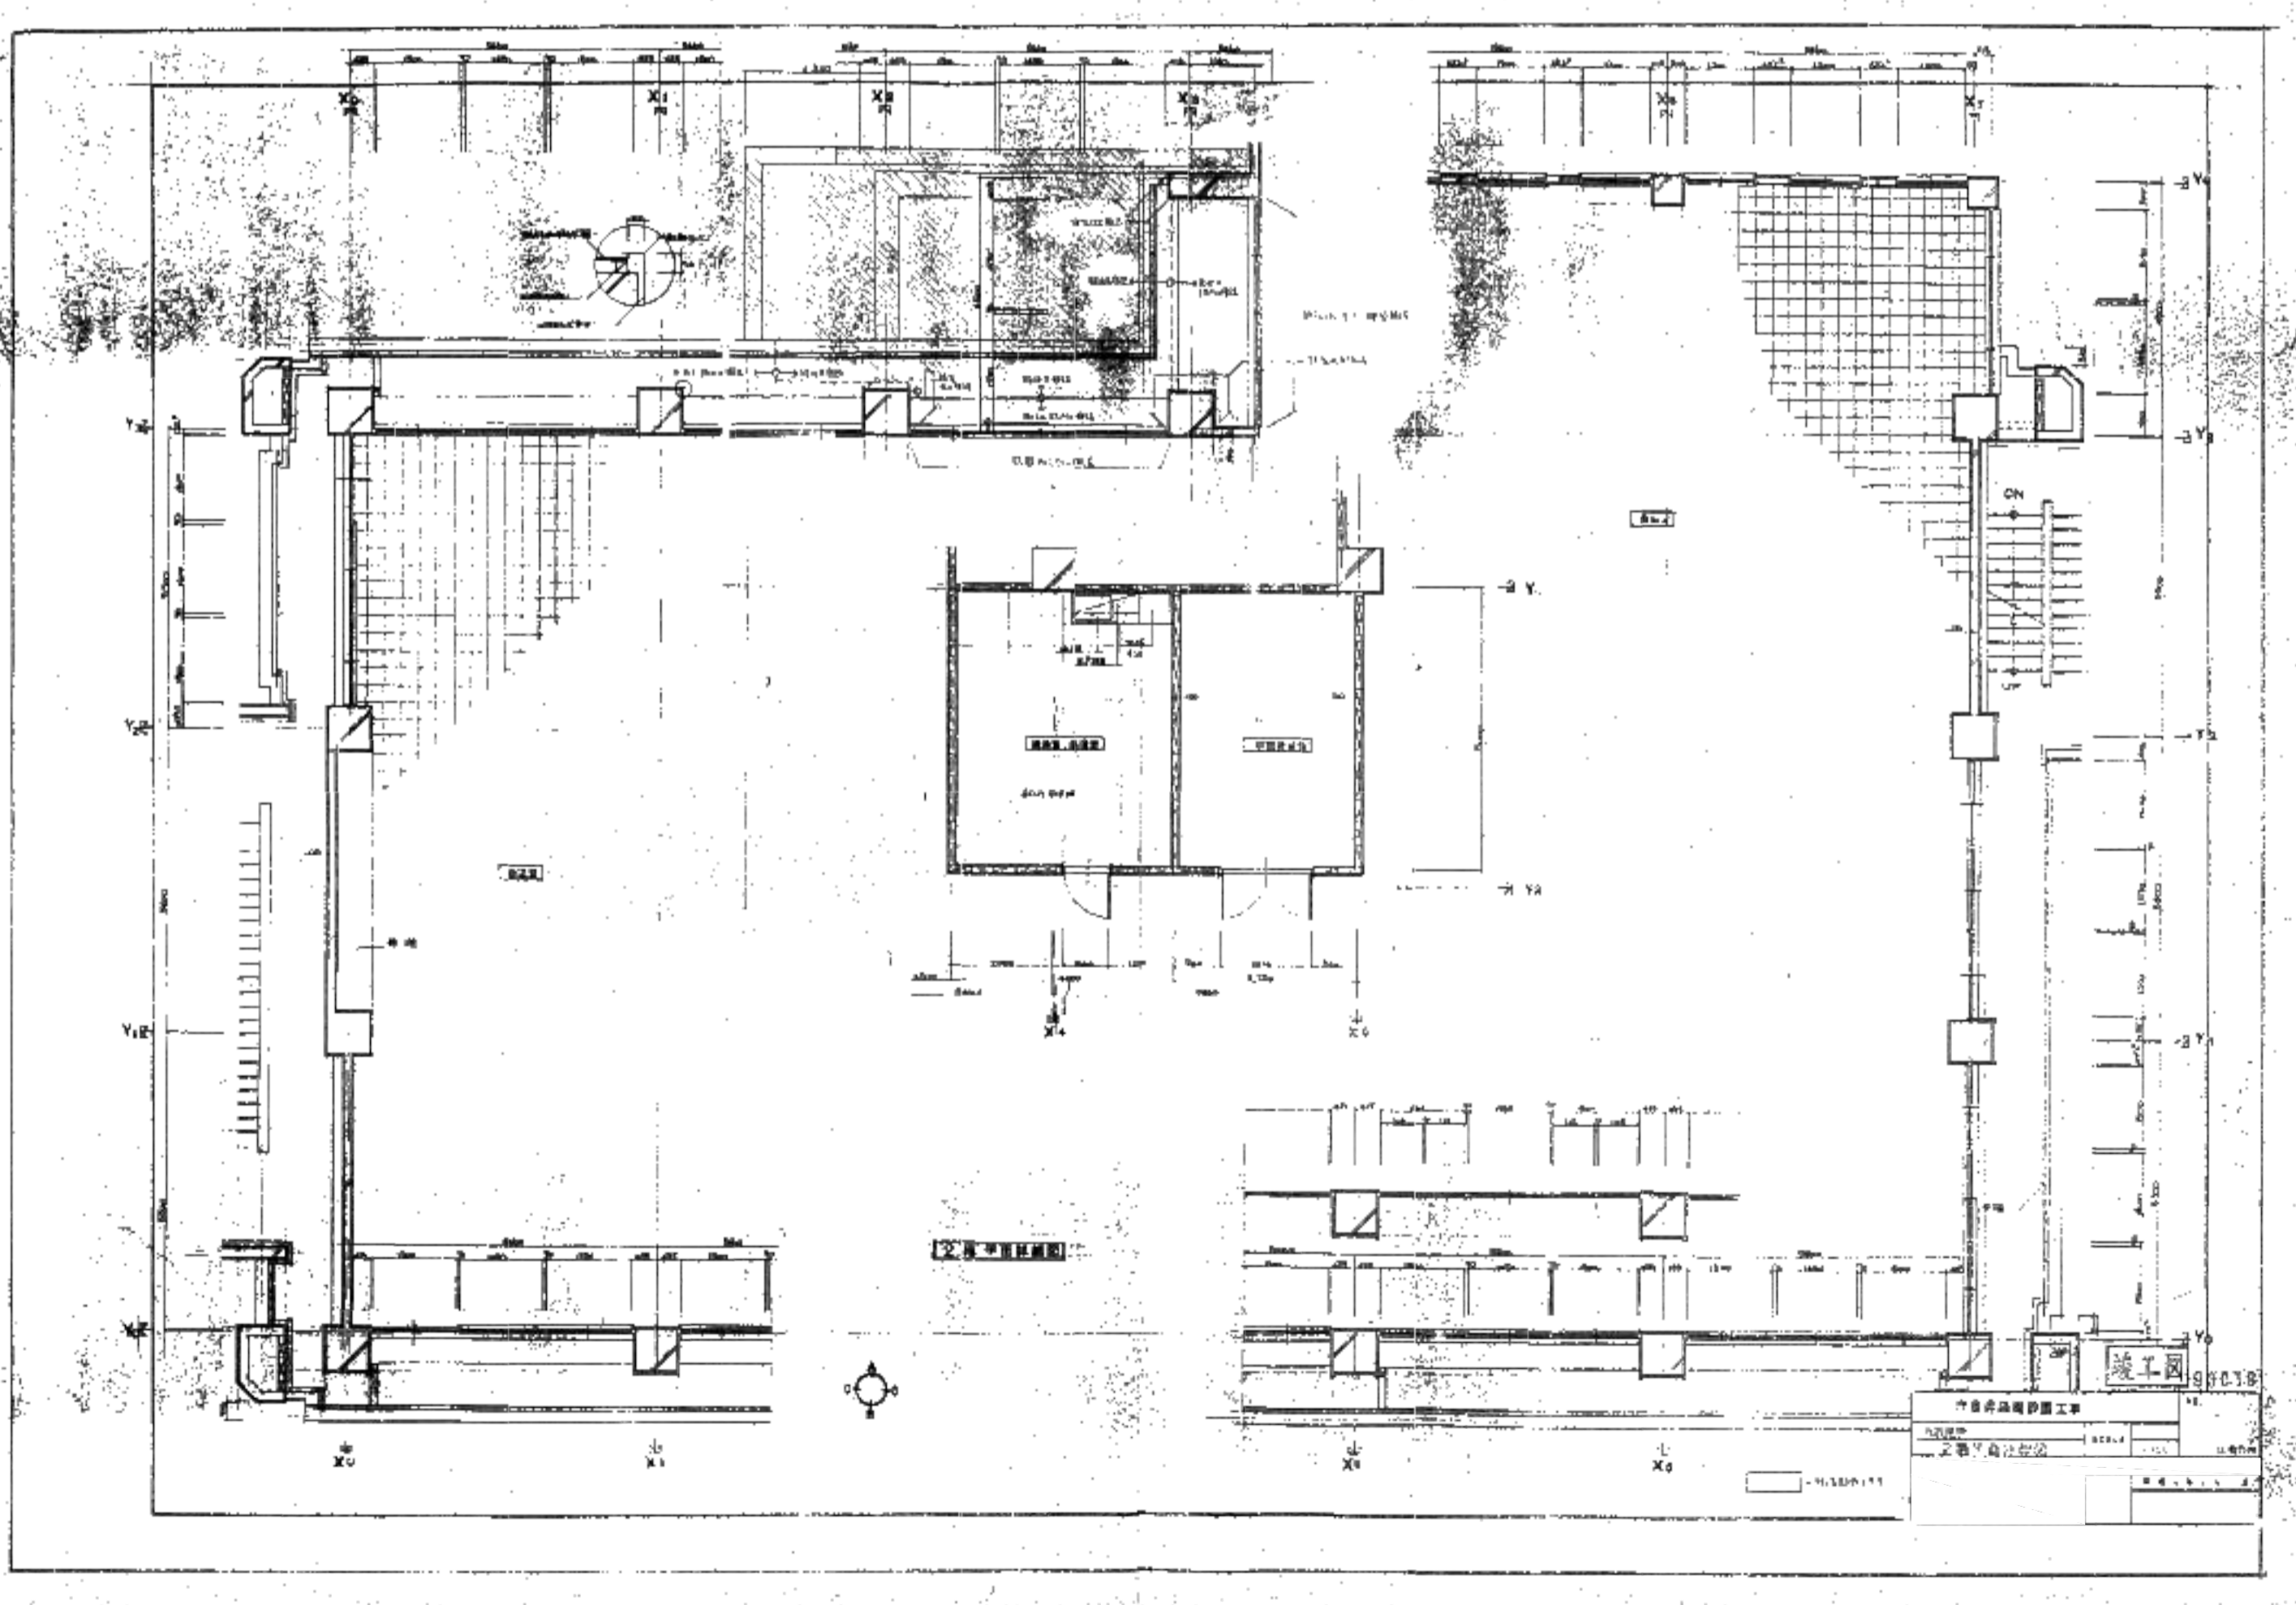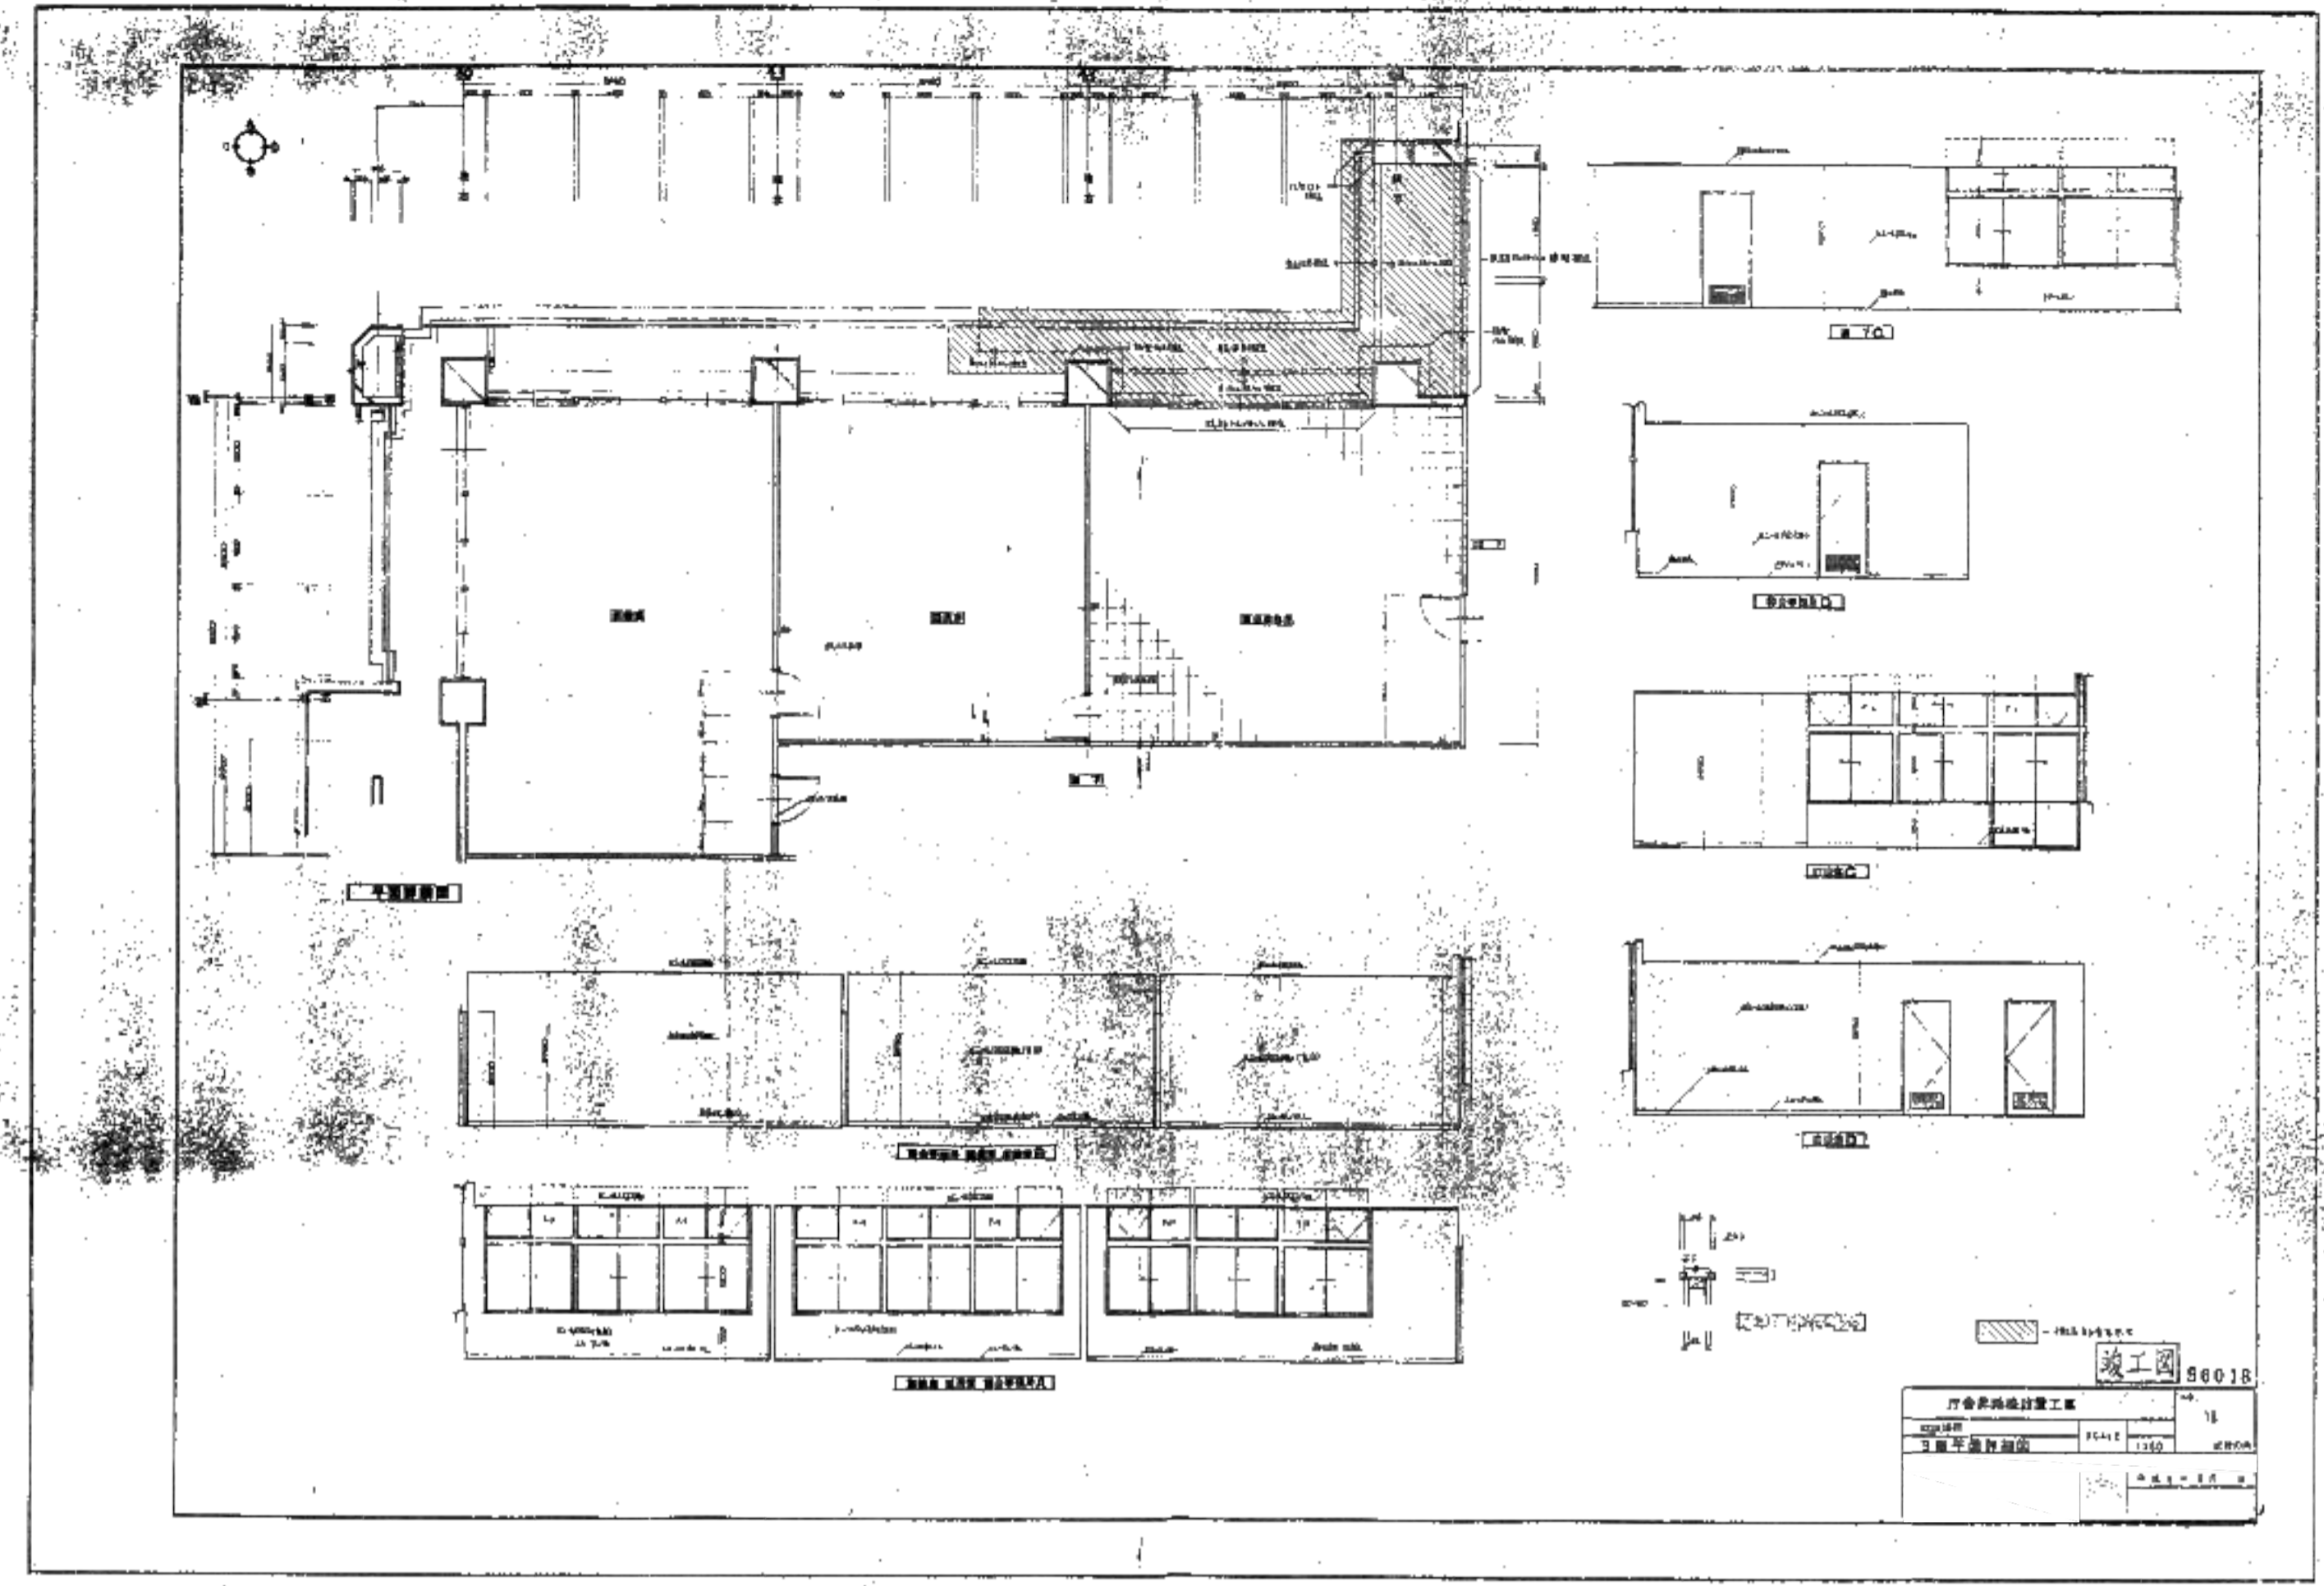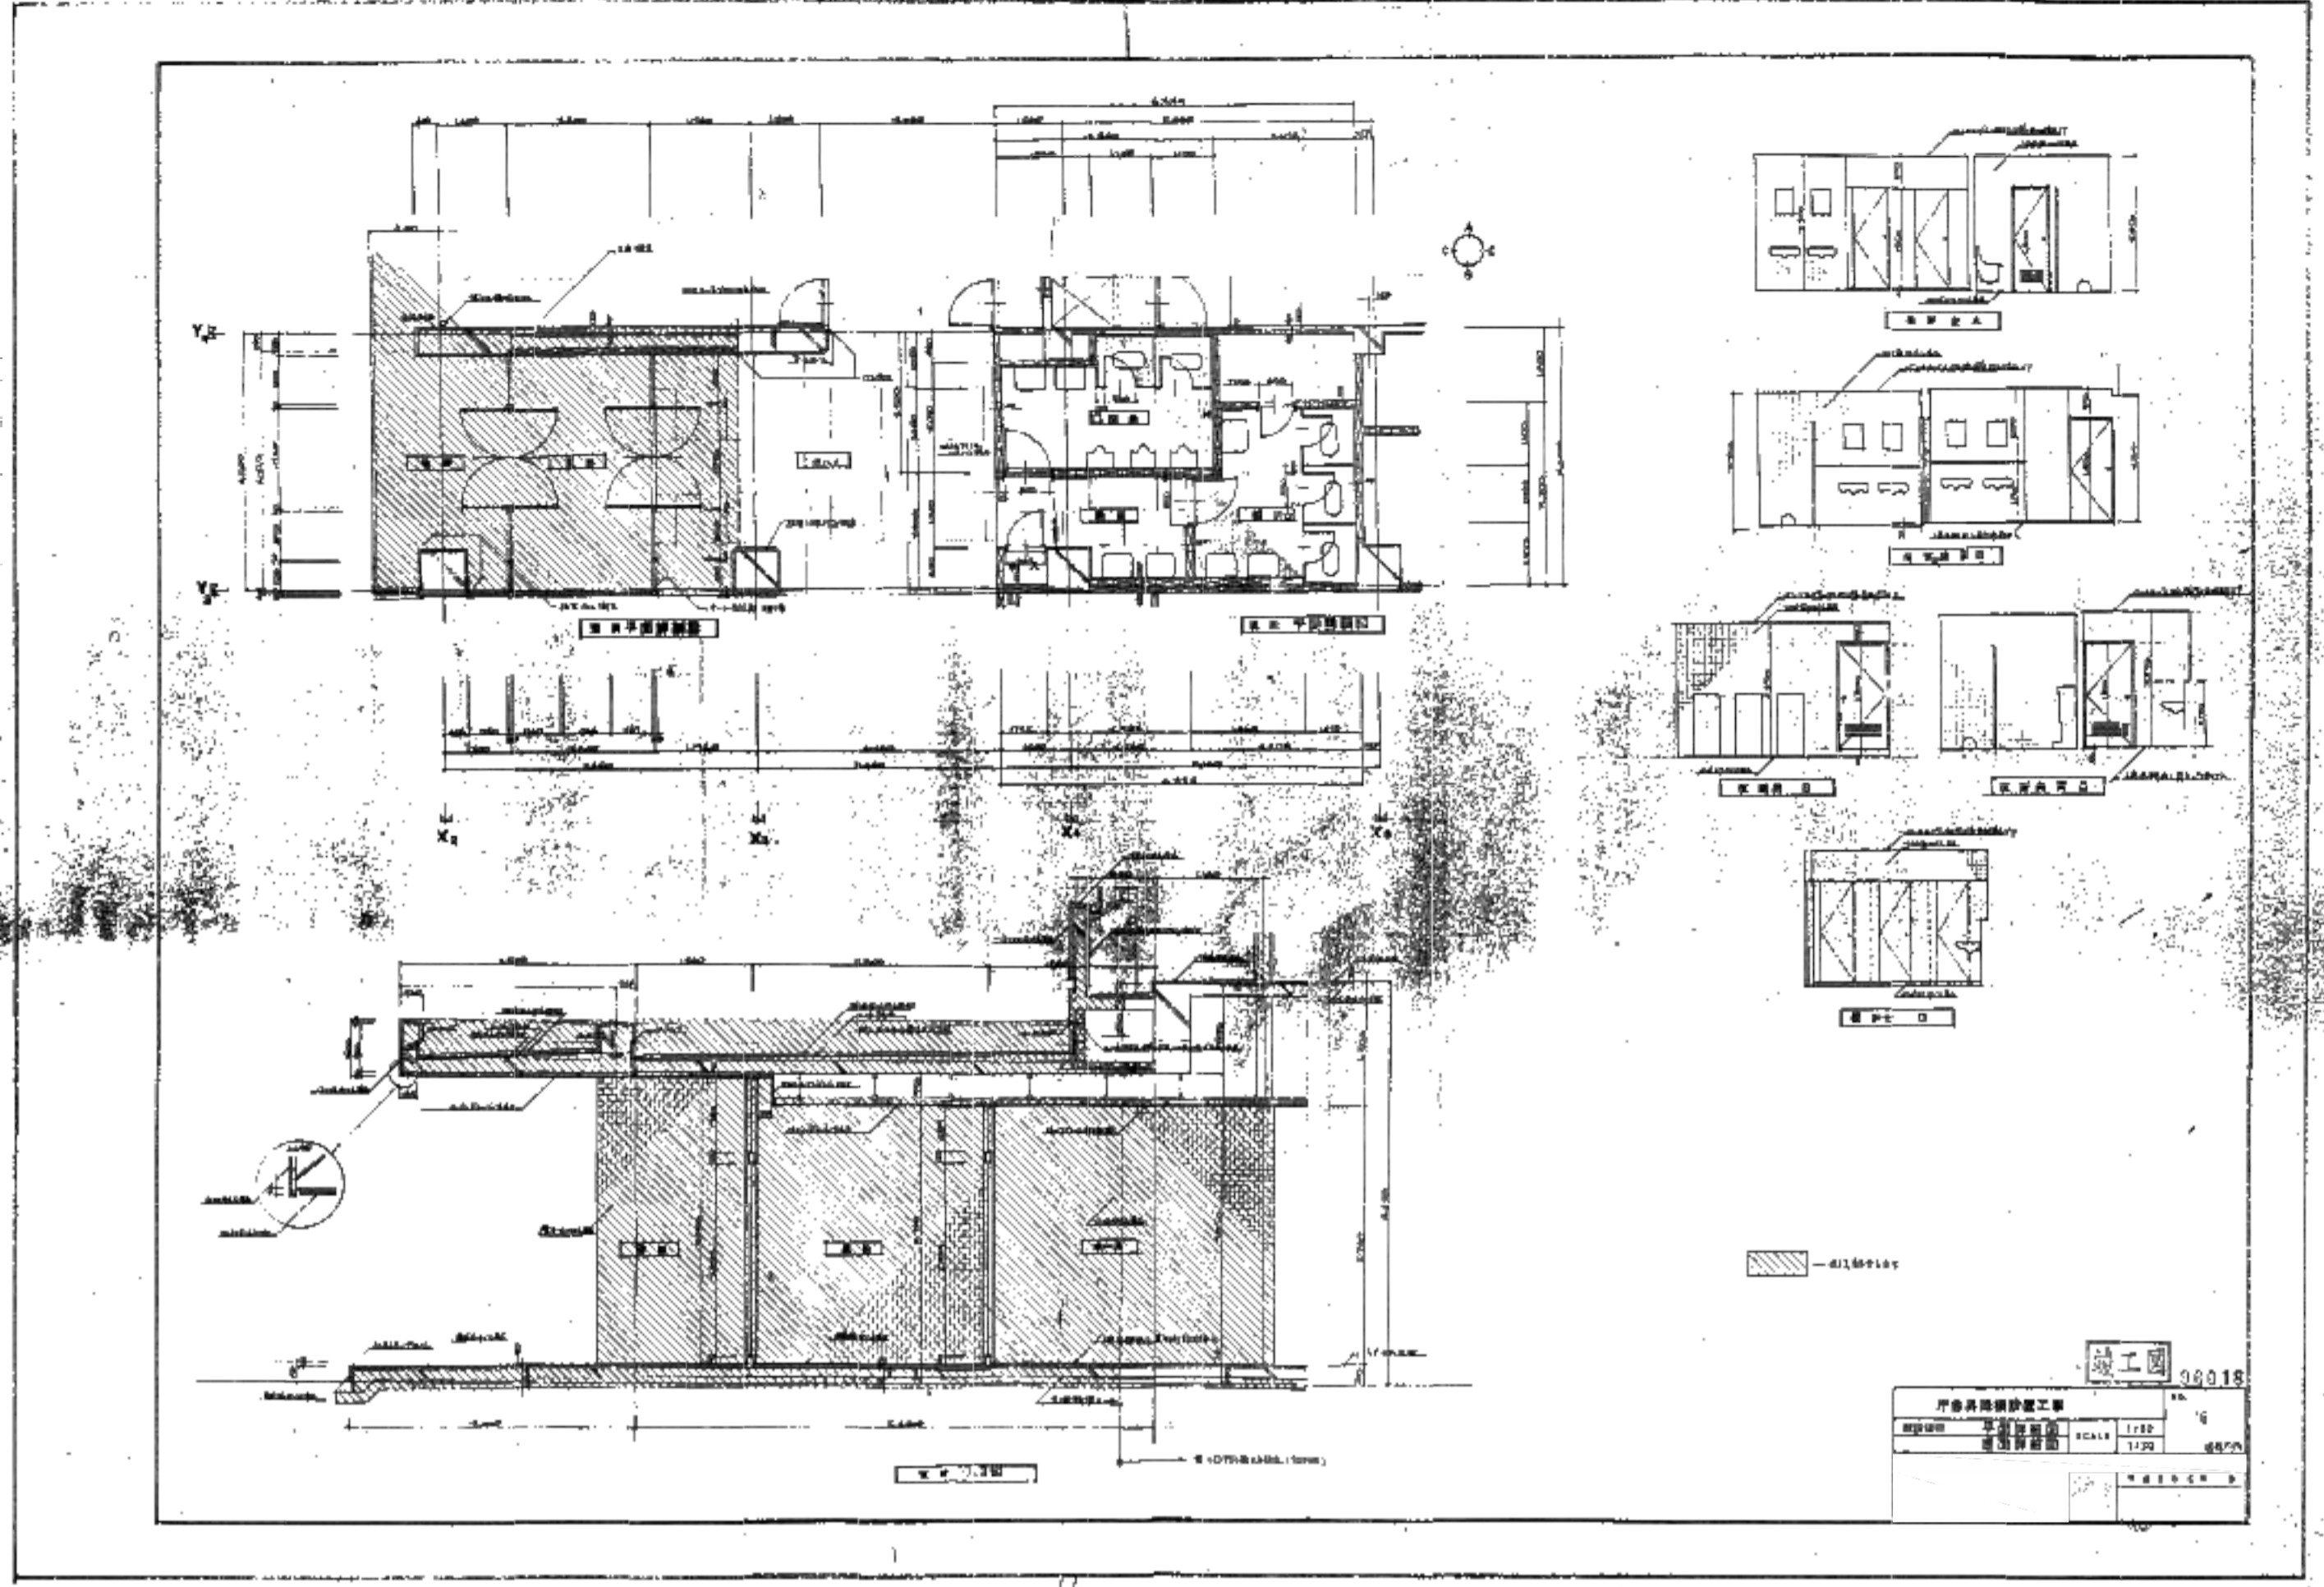

II 三	需賃定額 1,122 1,122 420054	22.03.10 22.03.17	大平 有田 須賀 片瀬 利行 石本 石本	守山市新庁舎整備 旧庁舎解体工事 庁舎昇降機設置工事 既存図(5)	設計 NO 420054	図面 NO 参考10-5
------	-------------------------------	----------------------	-------------------------	---	-----------------	-----------------




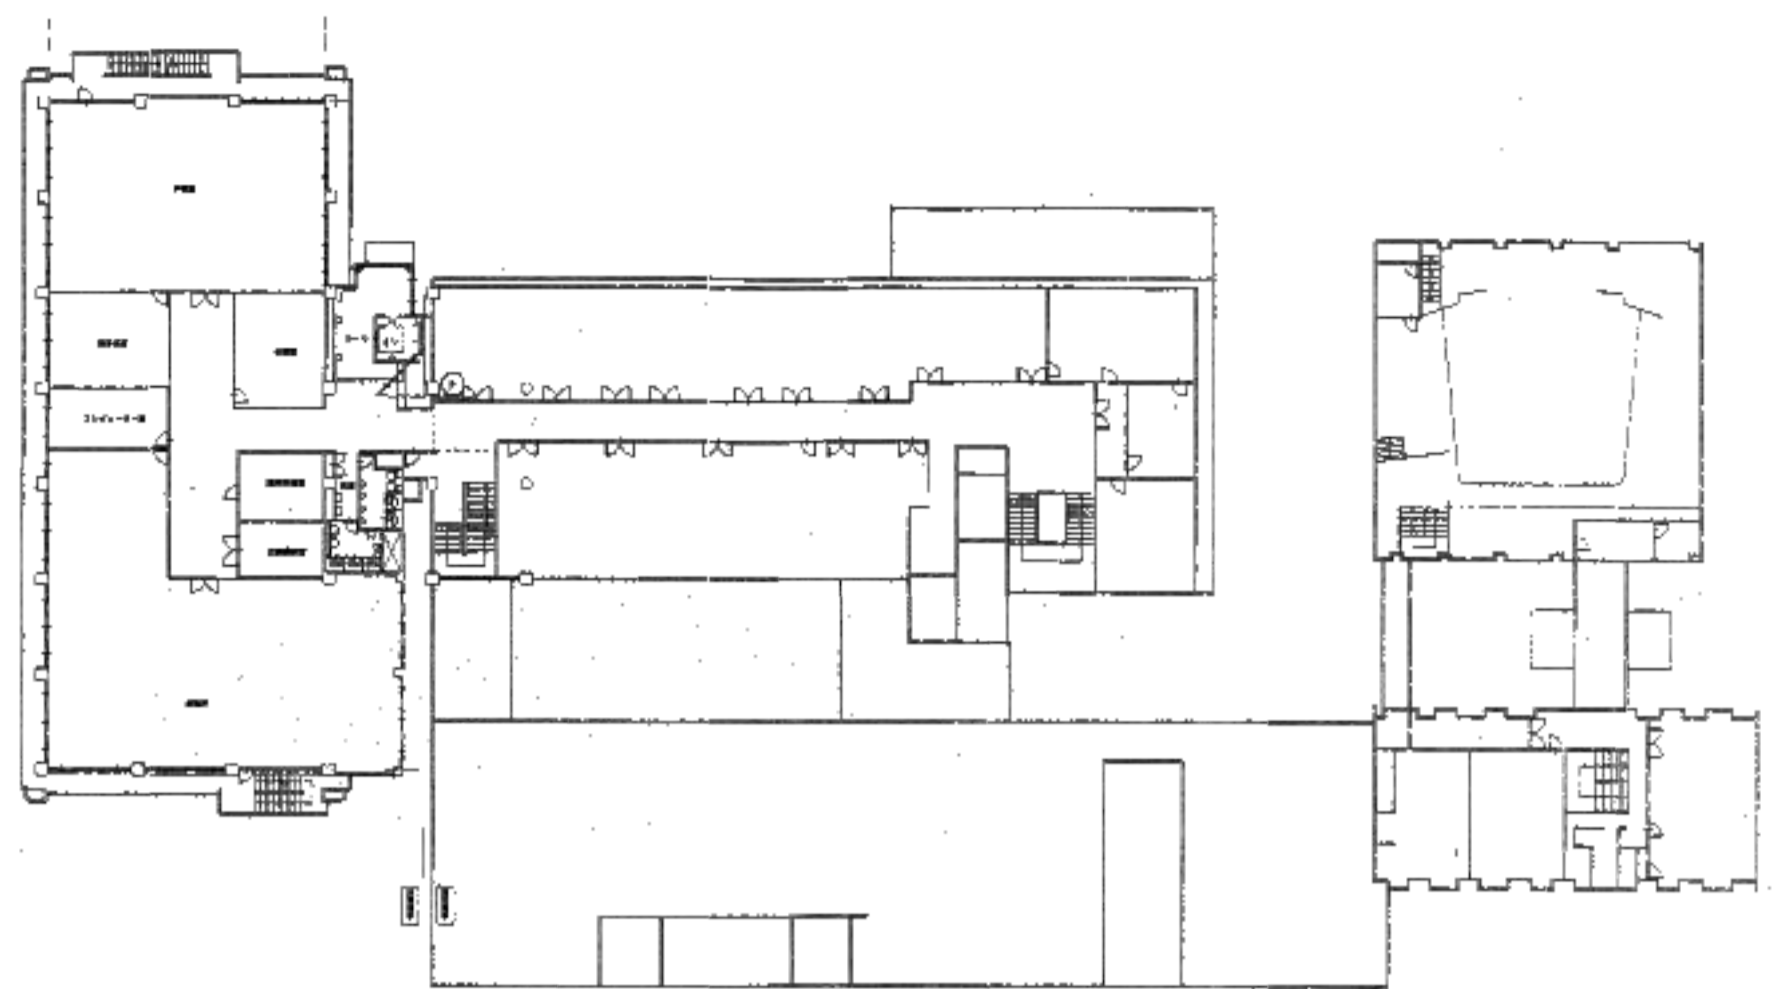

2階平面図 SCALE=1/200

96018	守山市新庁舎整備 旧庁舎解体工事	96018
96018	守山市新庁舎整備 旧庁舎解体工事	96018

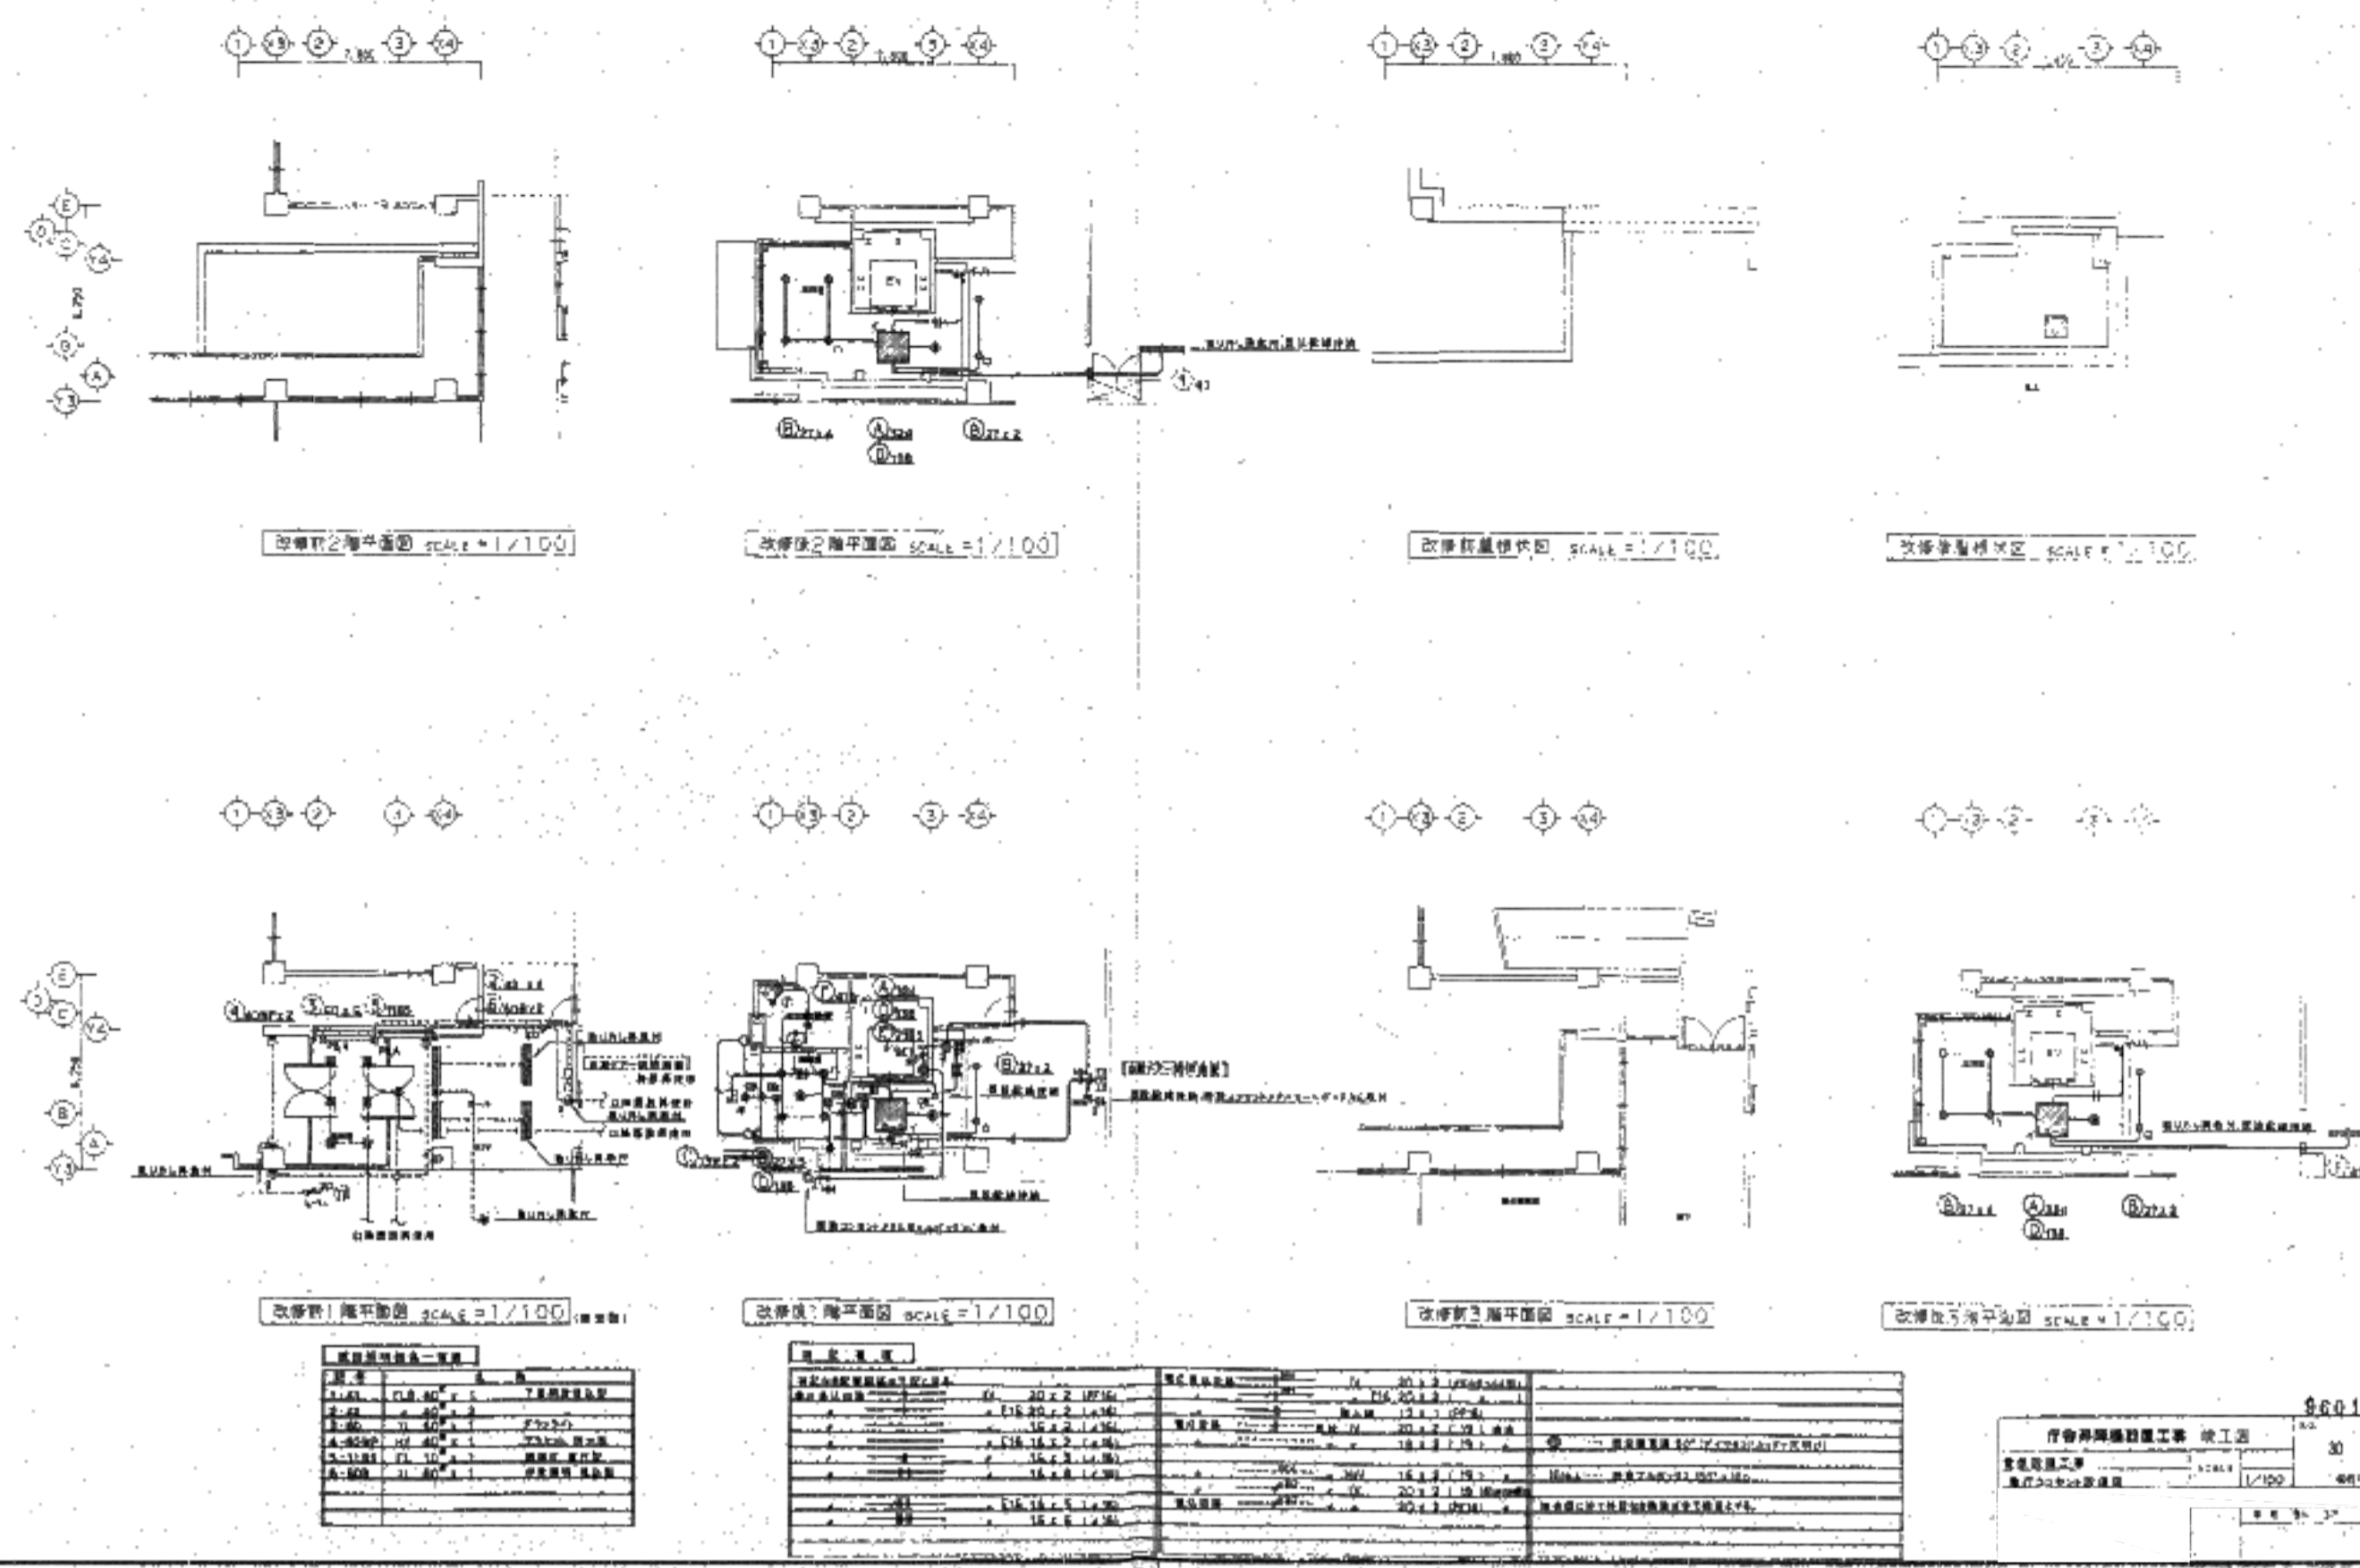

改修前之階平面図 SCALE=1/100
改修後之階平面図 SCALE=1/100


96018	守山市新庁舎整備 旧庁舎解体工事	96018
96018	守山市新庁舎整備 旧庁舎解体工事	96018

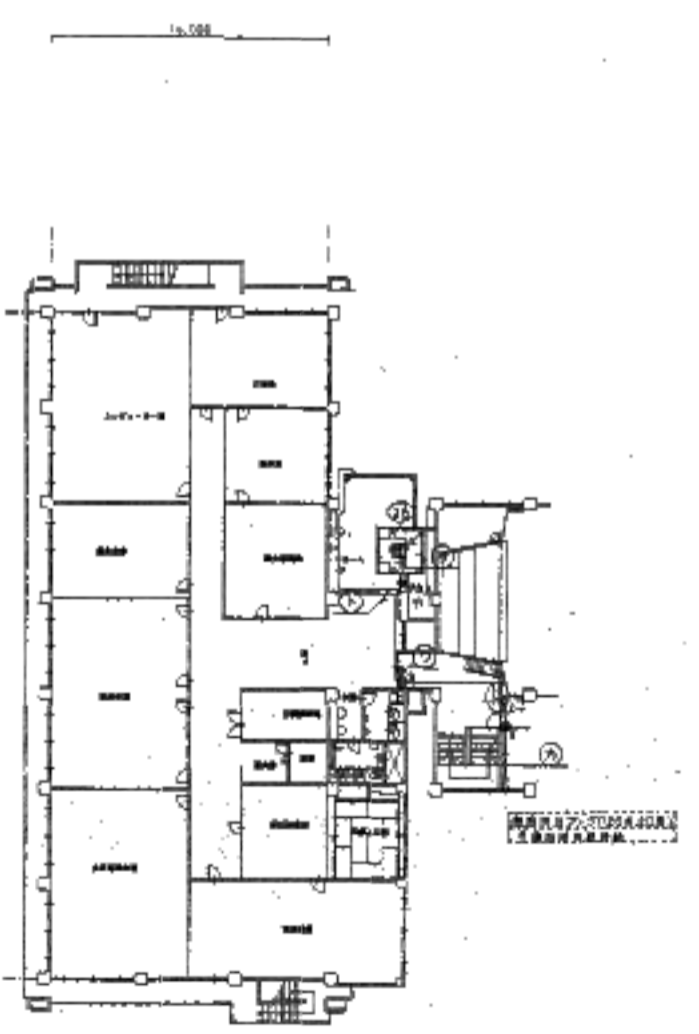

3階平面図 SCALE=1/200



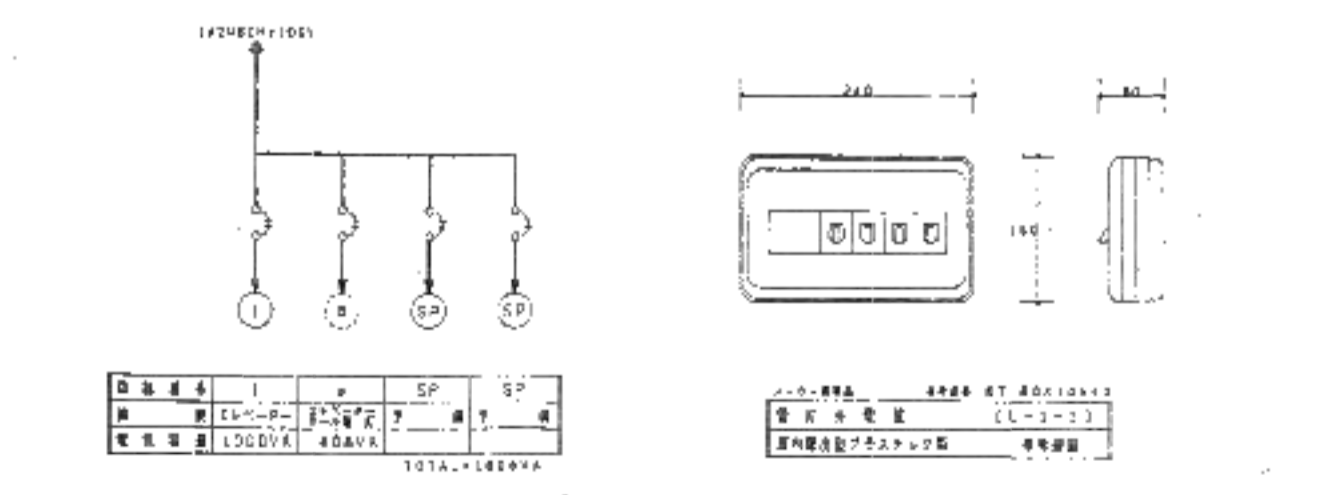


96018	守山市新庁舎整備 旧庁舎解体工事	96018
96018	守山市新庁舎整備 旧庁舎解体工事	96018


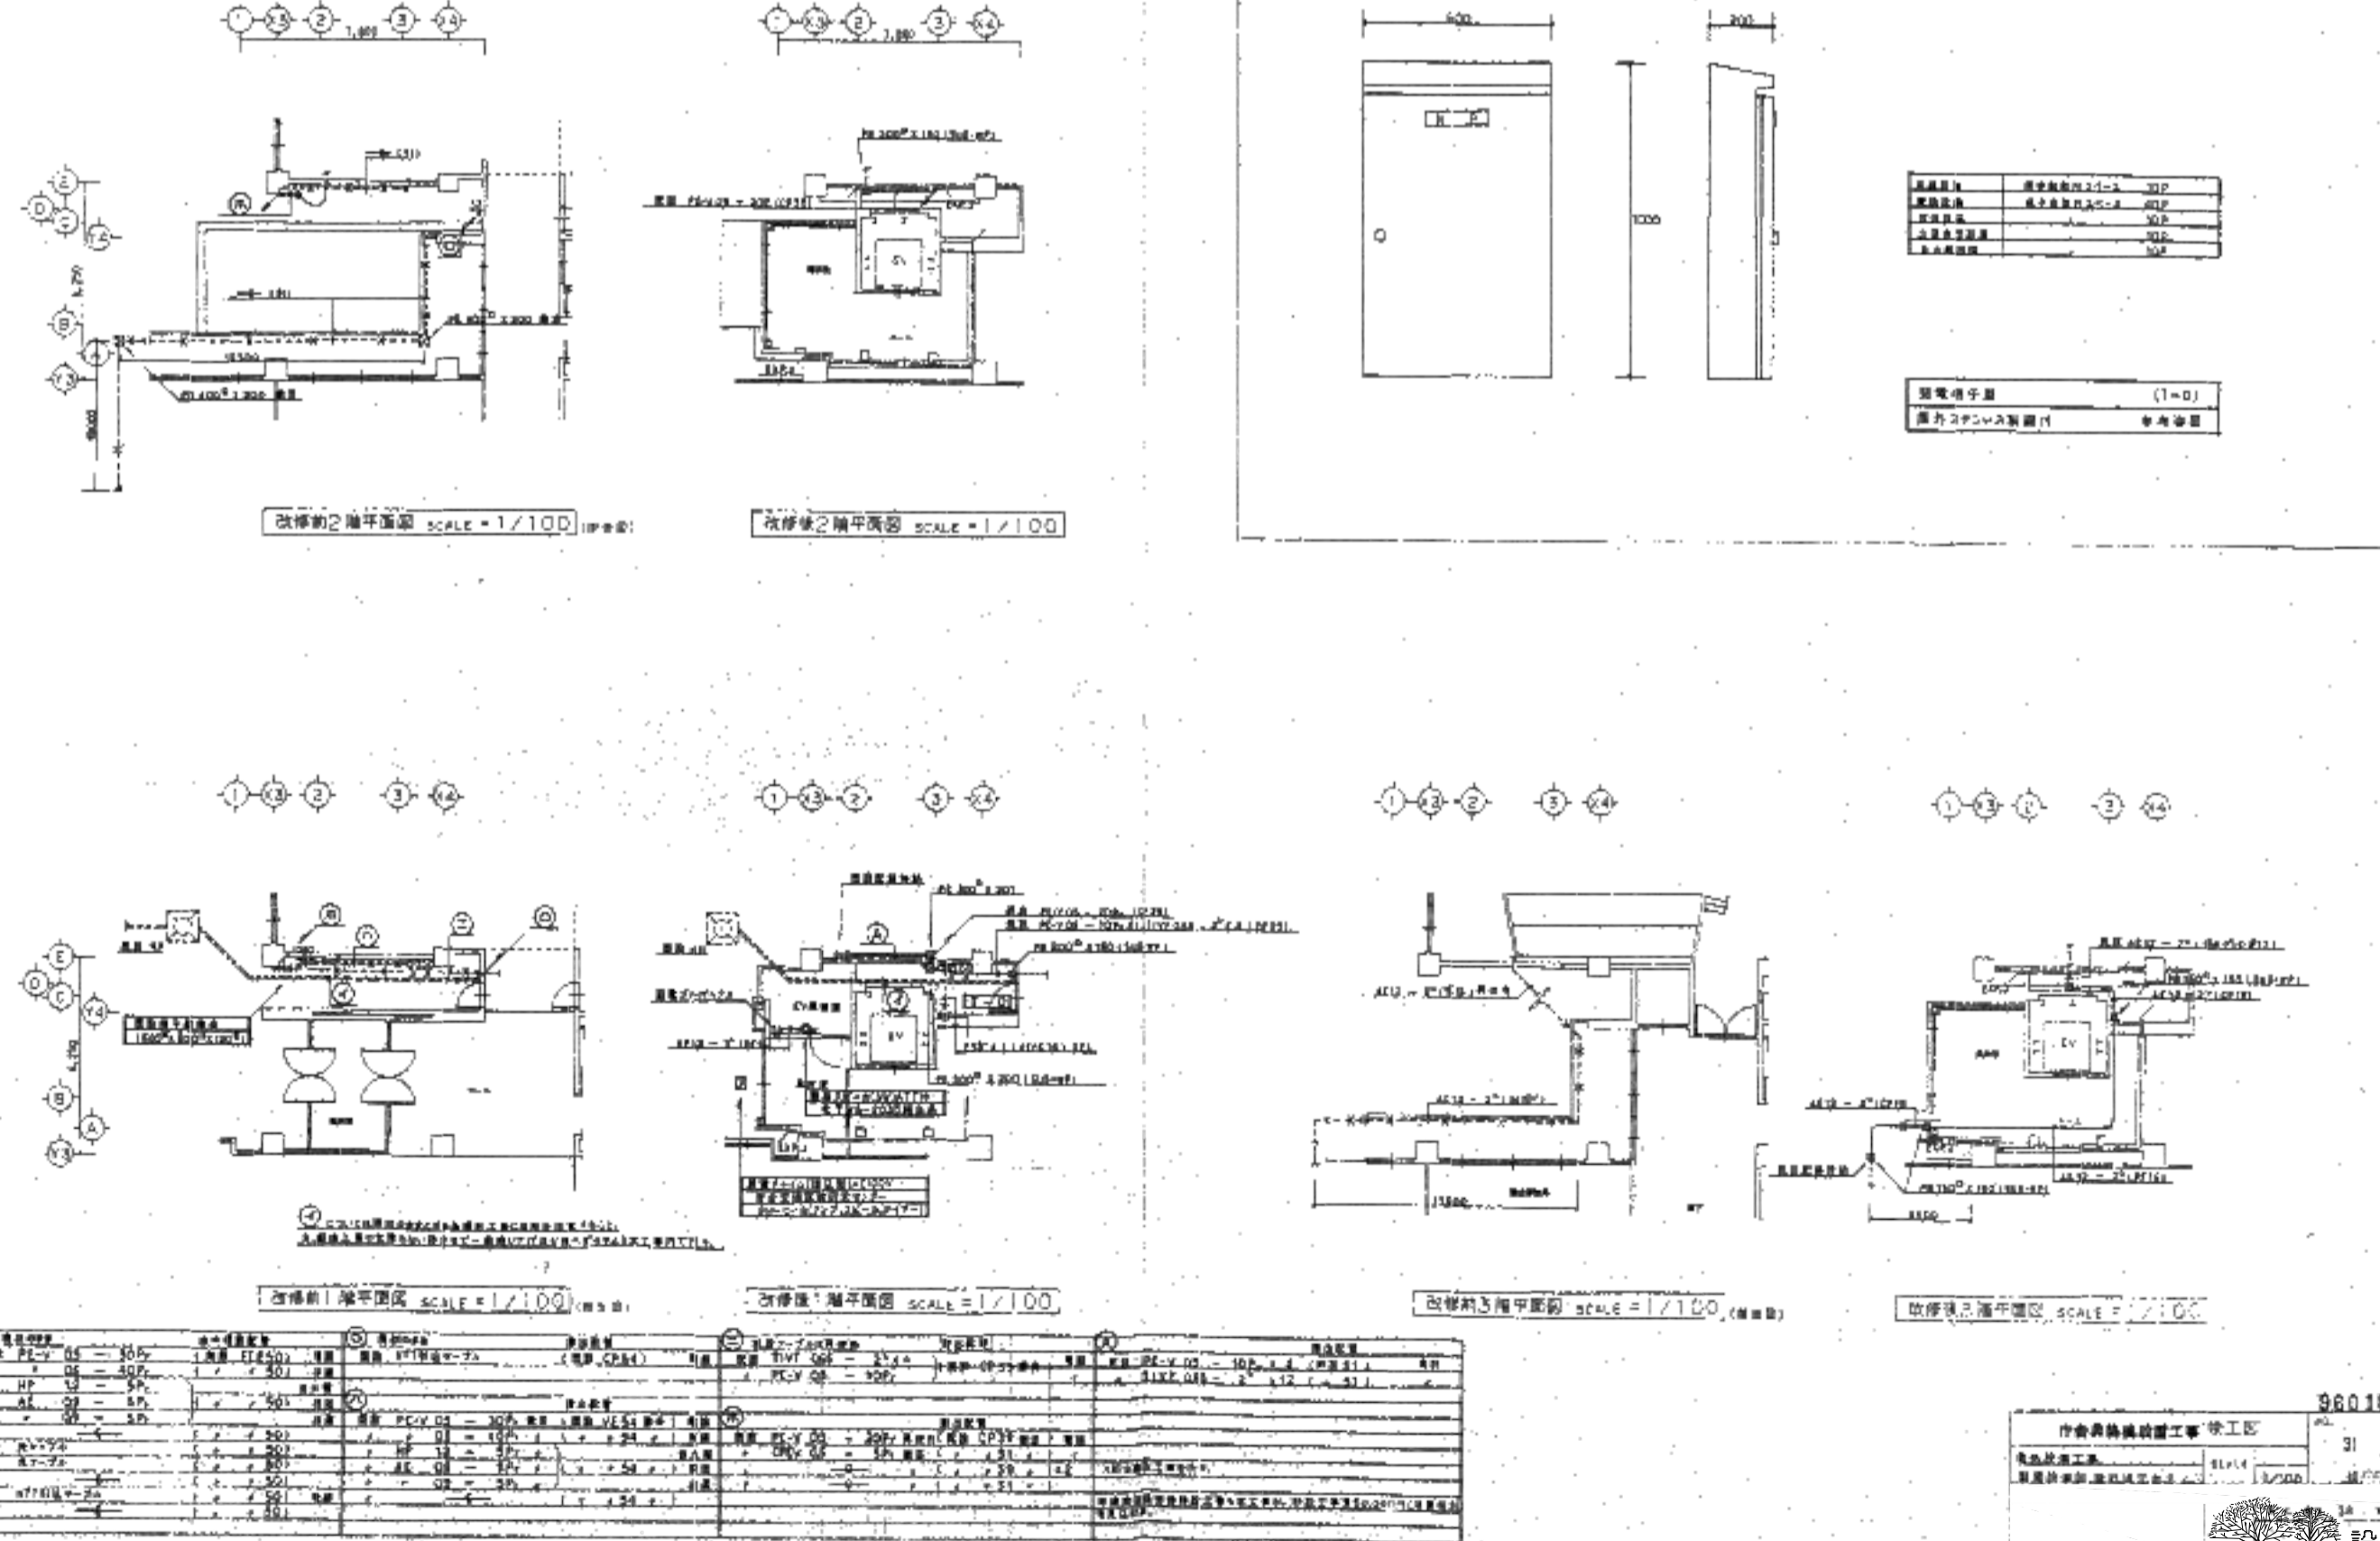




改修前1階平面図 SCALE=1/100
改修後1階平面図 SCALE=1/100
改修前2階平面図 SCALE=1/100
改修後2階平面図 SCALE=1/100


96018	守山市新庁舎整備 旧庁舎解体工事	96018
96018	守山市新庁舎整備 旧庁舎解体工事	96018

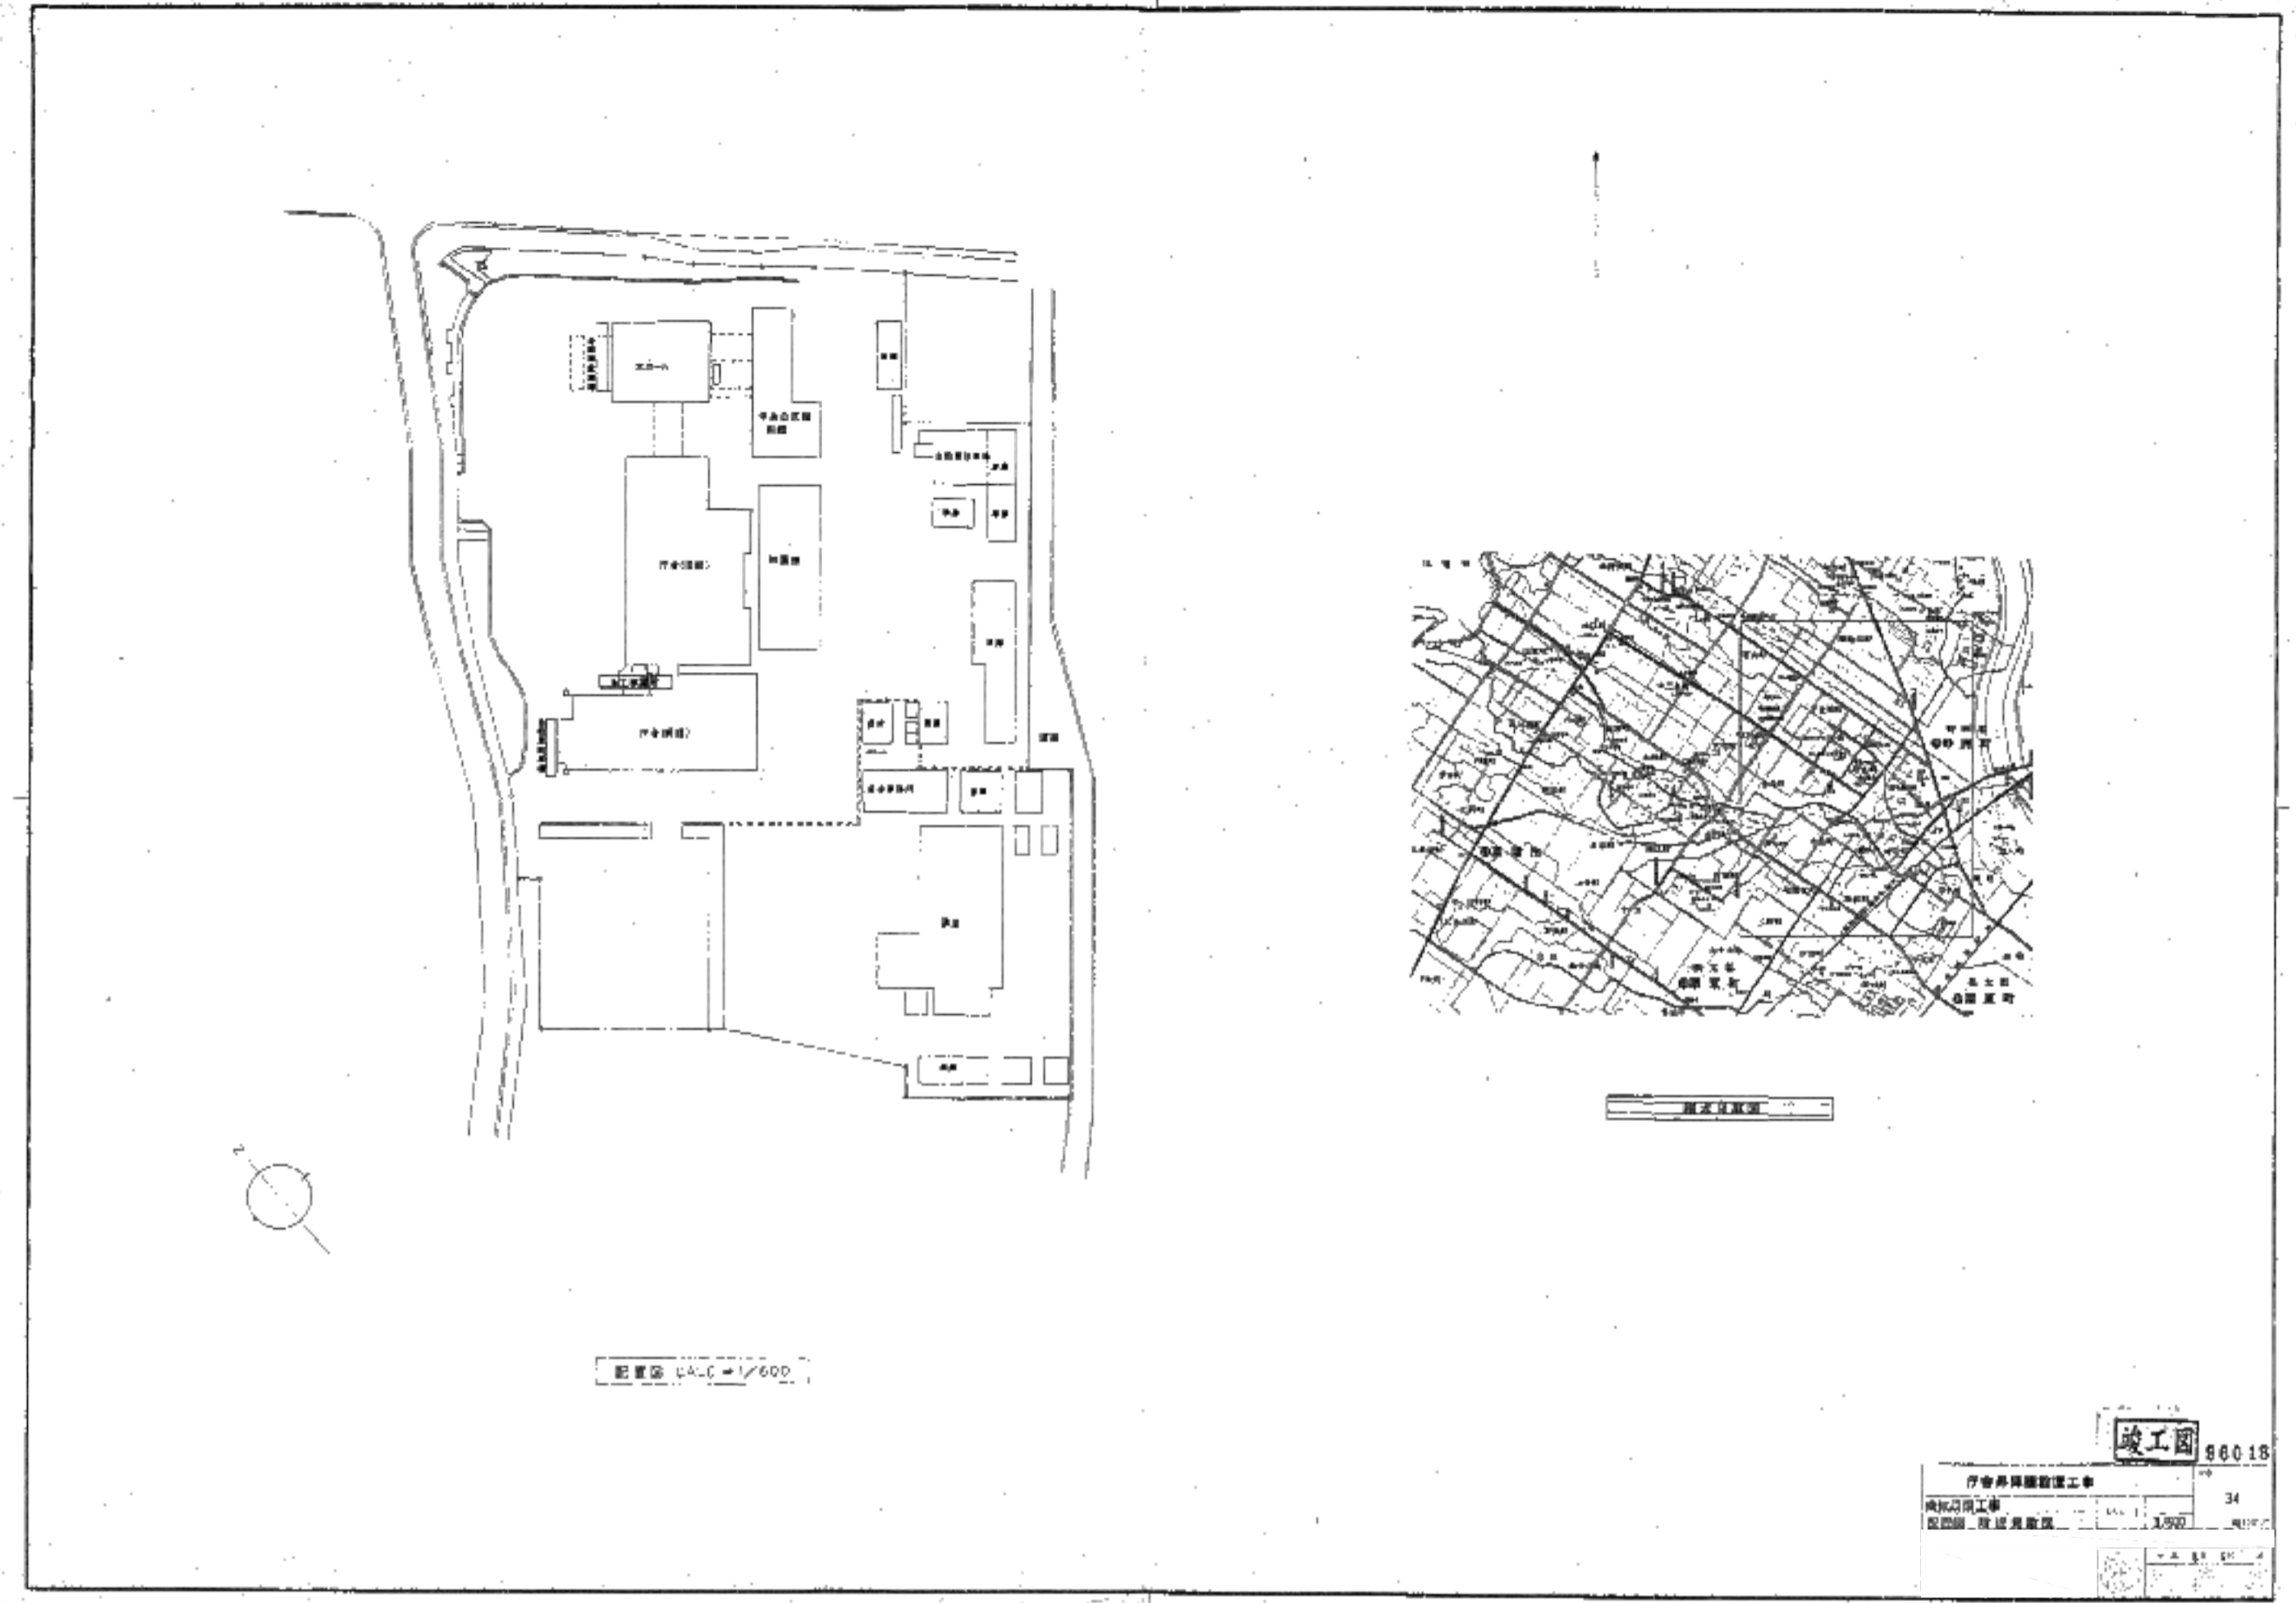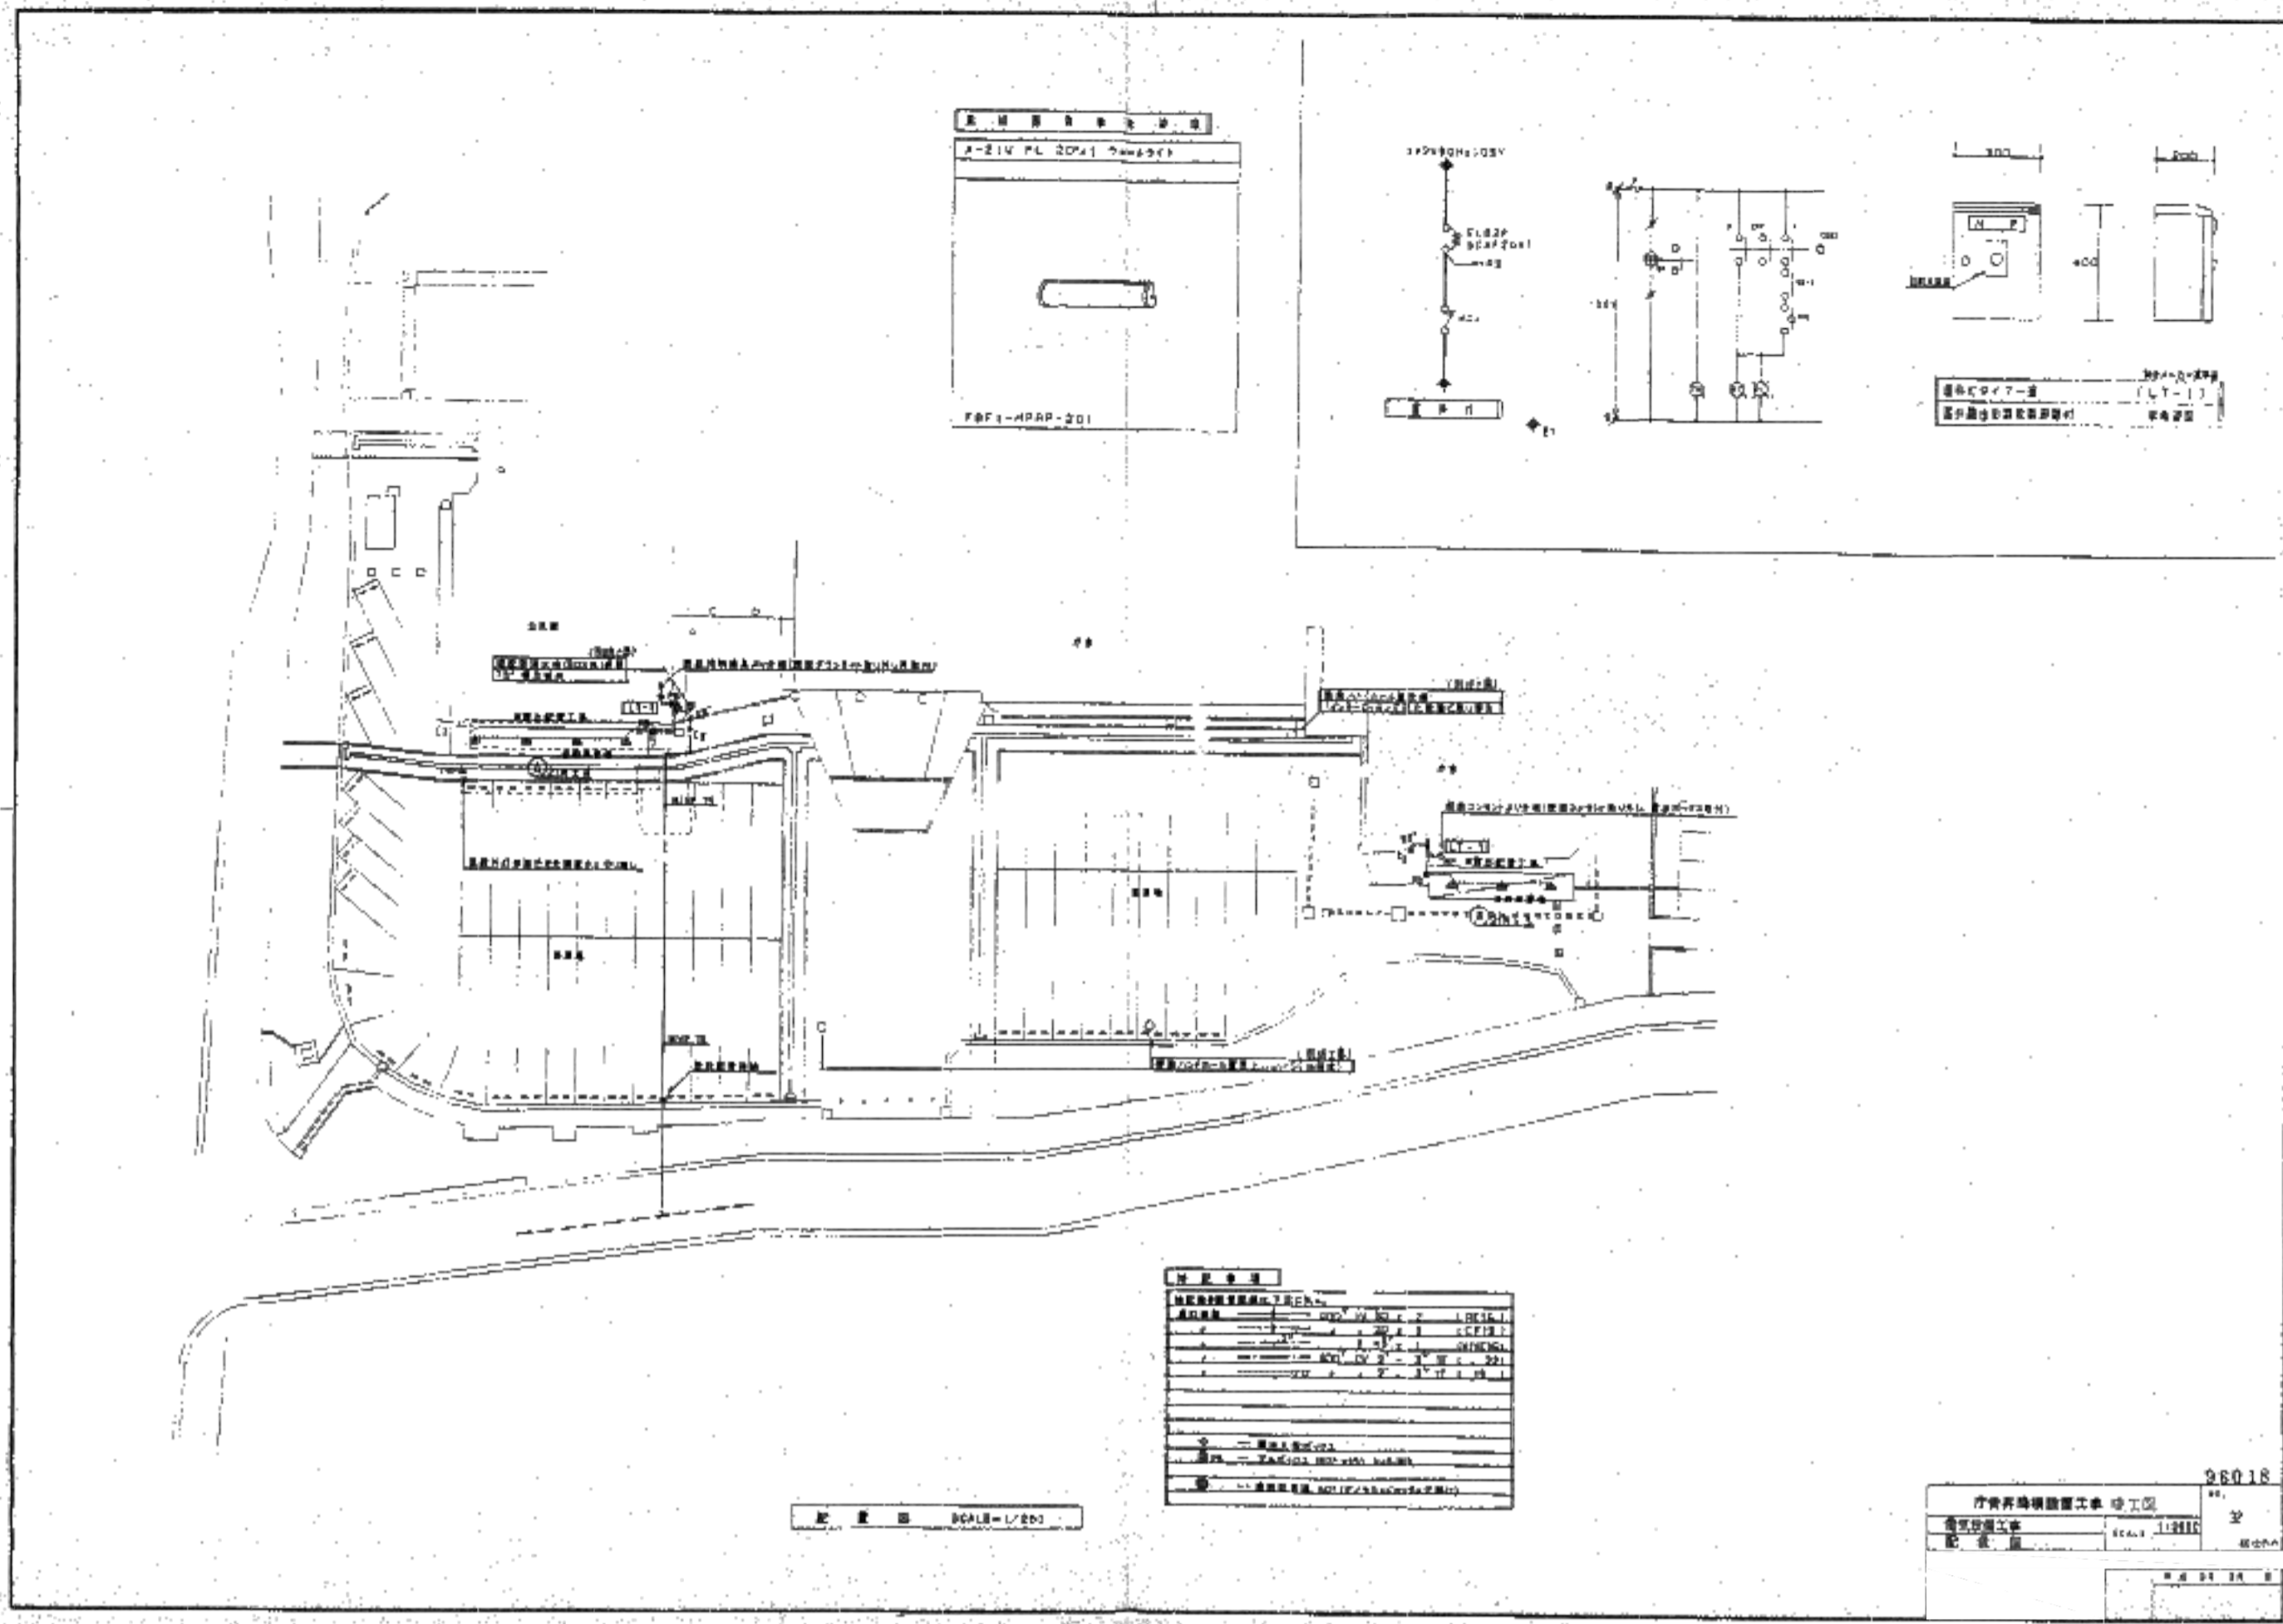


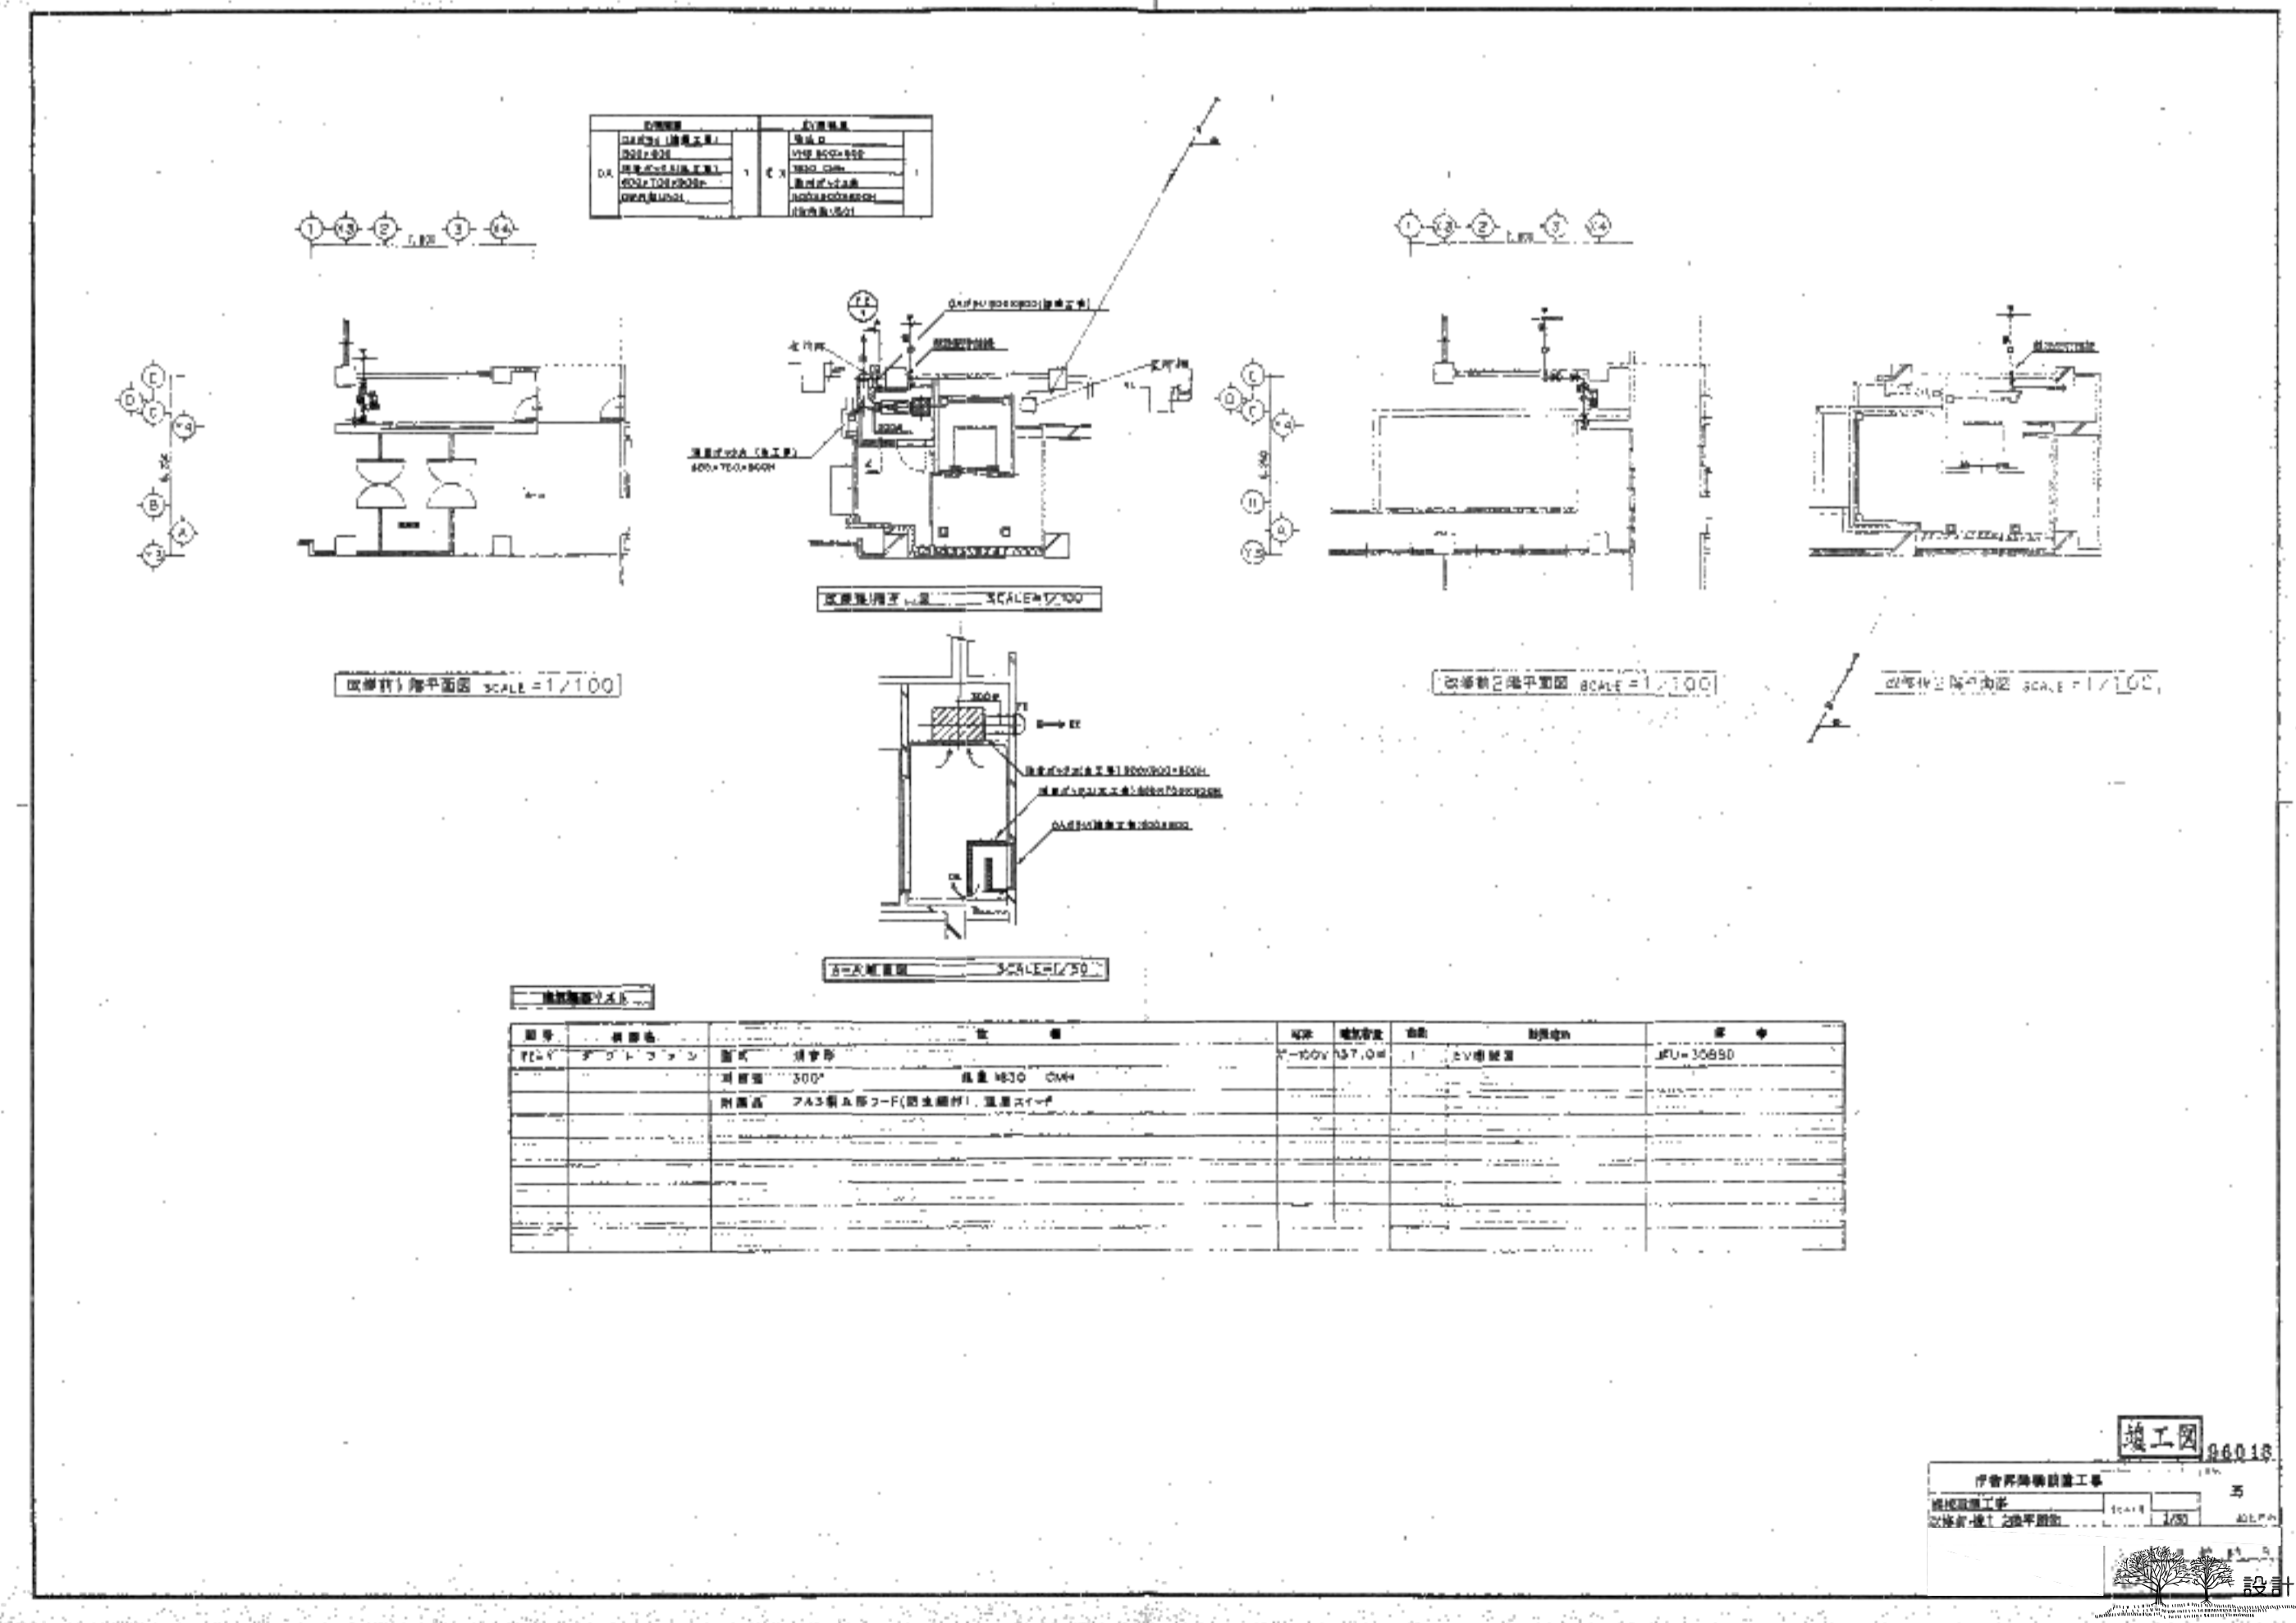


平成8年度 守財第6号
庁舎昇降機設置 工事

引渡書類一覧表

施工計画書	A-4ファイル	1冊	✓
施工計画書 鉄骨工事	A-4ファイル	1冊	✓
材料承諾書	A-4ファイル	1冊	✓
材料承諾書 電気工事	A-4ファイル	1冊	✓
品質管理関係	A-4ファイル	1冊	✓
材料検収簿	A-4ファイル	1冊	✓
各種試験成績書	A-4ファイル	1冊	✓
工事日報	A-4ファイル	1冊	✓
工事工程表	A-4ファイル	1冊	✓
安全日報	A-4ファイル	1冊	✓
エレベーター関係	A-4ファイル	1冊	✓
工事写真	A-4ファイル	1冊	✓
保証書 エレベーター防水	A-4ファイル	1冊	△
竣工図	A1 第2原図	1部	✓
竣工図	A3 2ツ折製本図	2冊	✓
竣工図	A; 2ツ折製本図	2冊	✓
機器取扱説明書	エレベーター	1冊	✓
錠	中蔵入口 Y58676 自動扉 Y552545 E.V.機械室 Y655777		

図面	2ツ折原図 1/40~1/100

竣工図
守山市庁舎昇降機設置工事
図番 40
1997.03.10

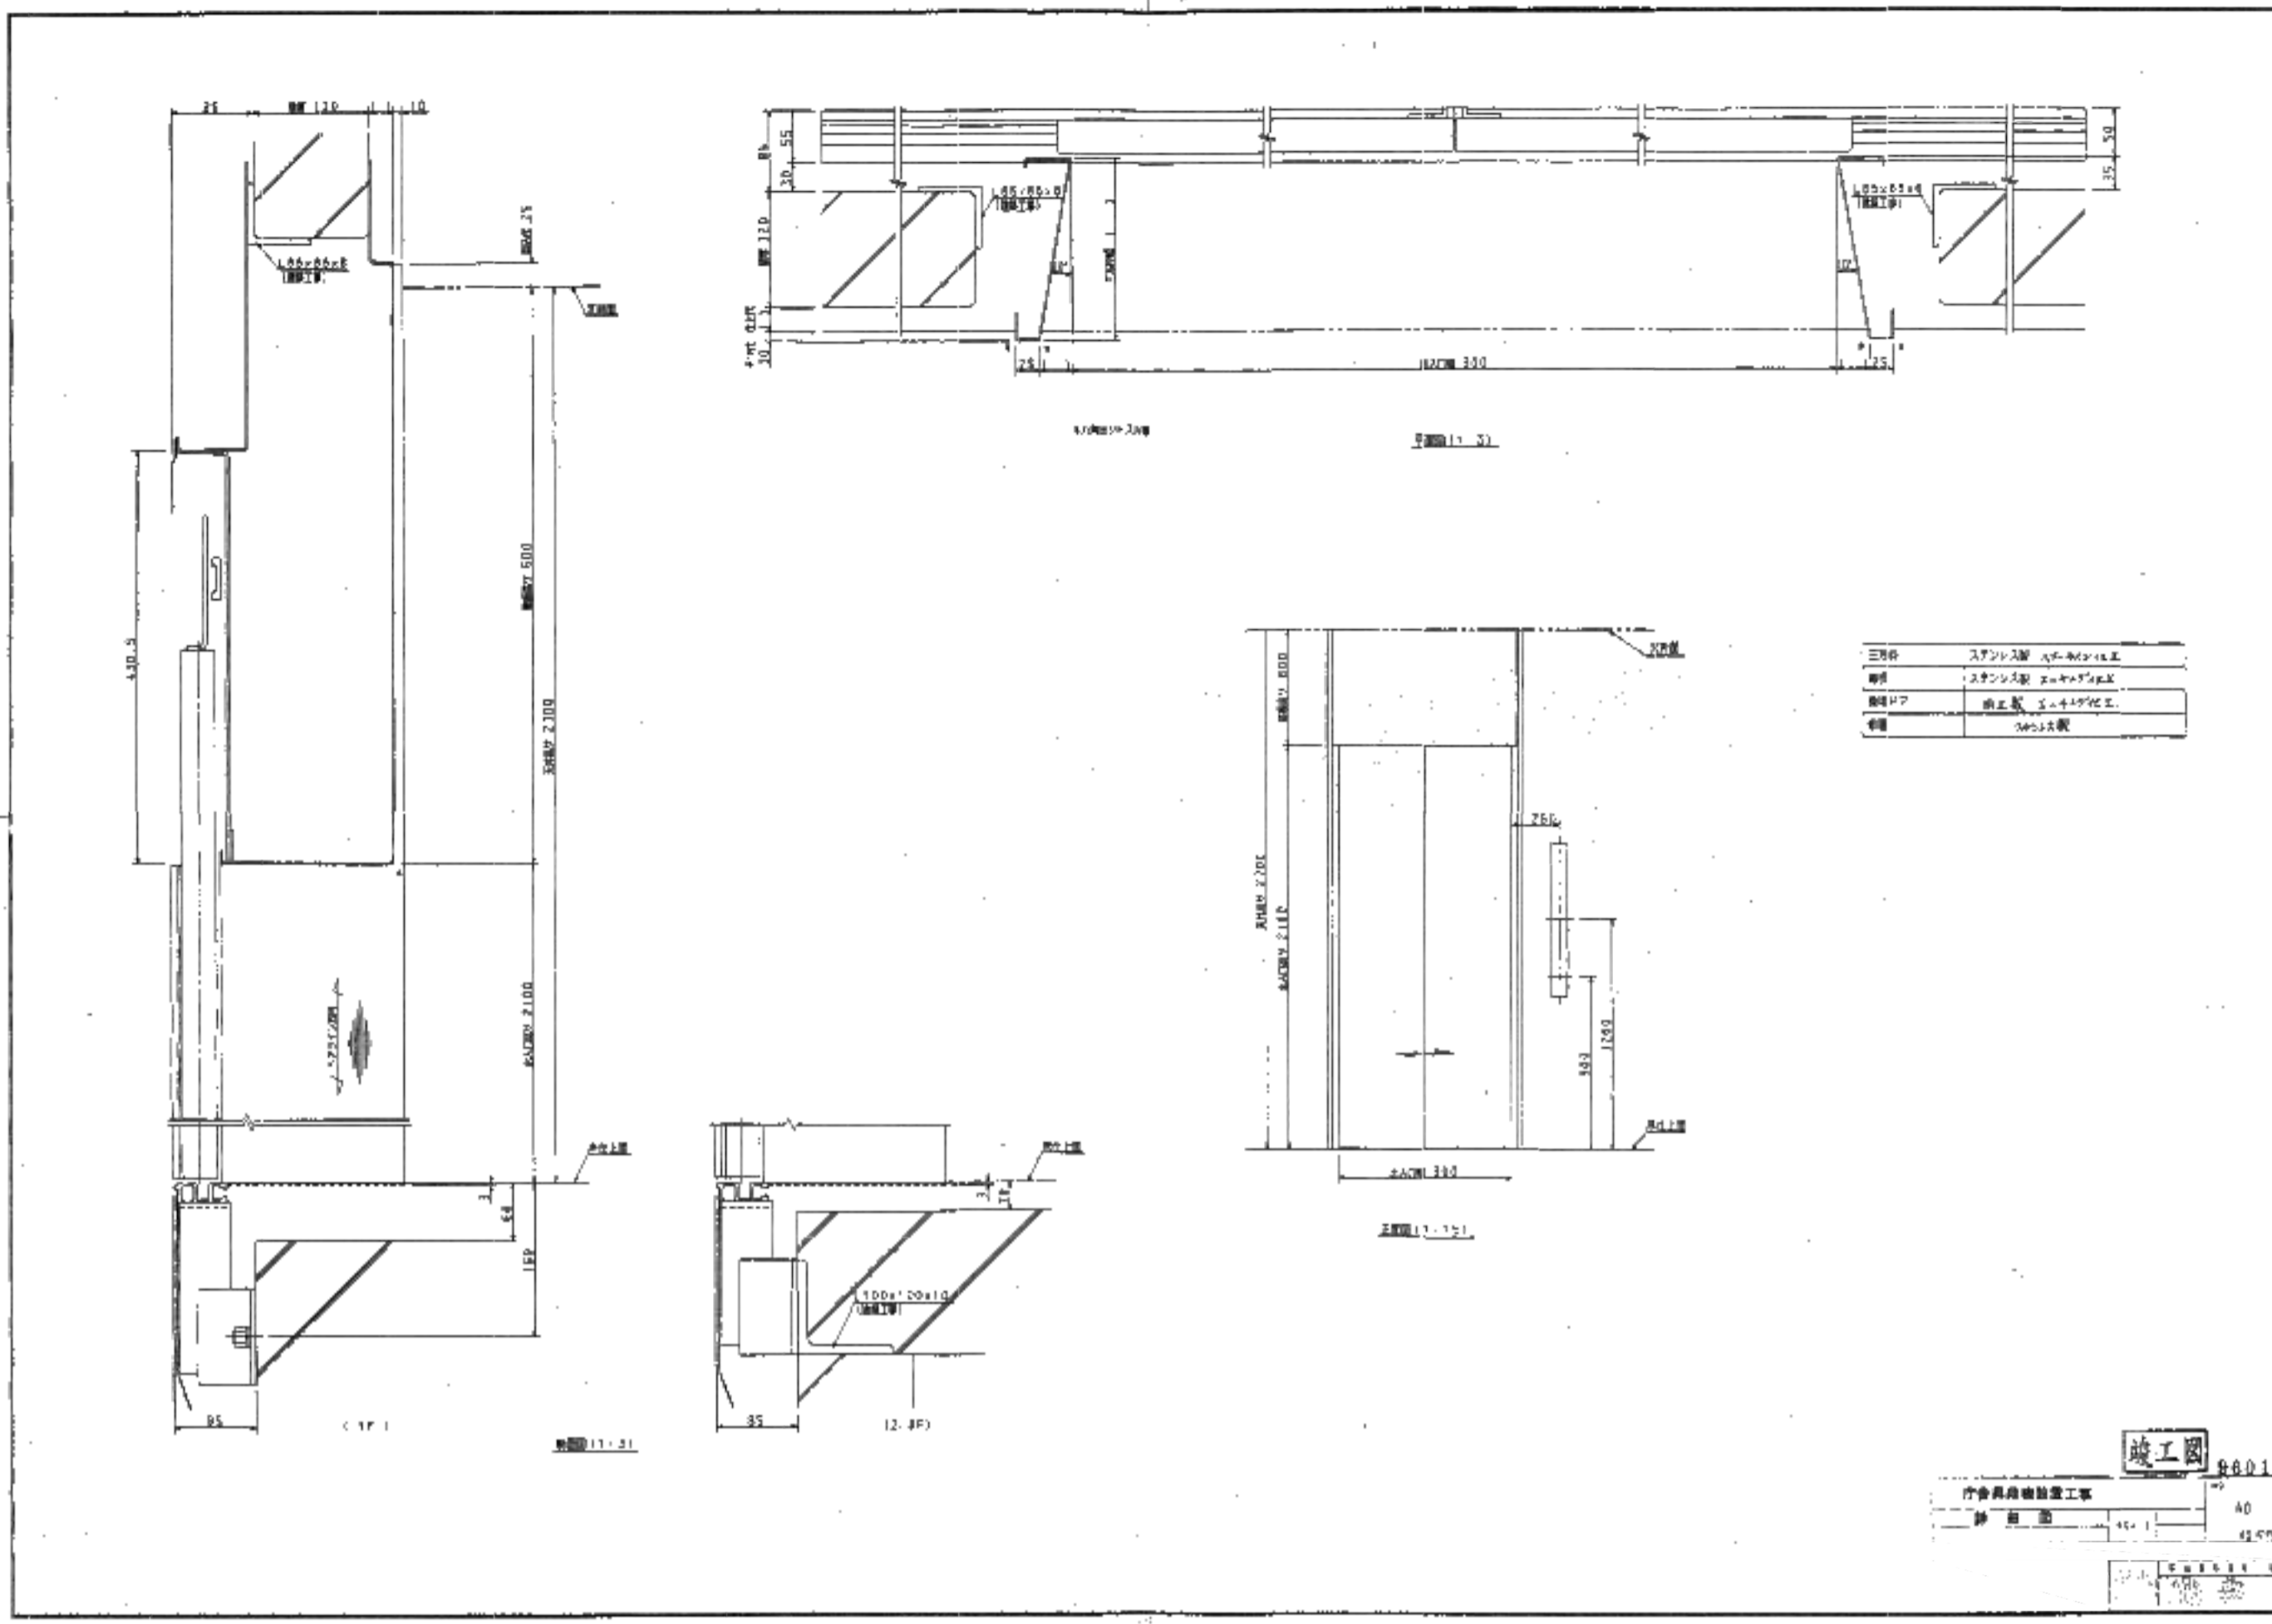

引渡書類

株式会社 渡辺工務店 御中
平成 9年 2月28日
東芝エレベーター株式会社
大塚市西本町1番1号
代表取締役 石本 奉史

下記工事は本日完了致しましたので、お引渡し致します。

1. 工事名 (弊O/キ BG04796)
守山市庁舎昇降機設置工事
機種: HP11-C045-3 停止 1台
2. 無償保守期間
平成 9年 3月 1日~平成 9年 5月31日
3. 添付書類他 (昇降機の運行管理者にお渡し下さい)
①取扱説明書 2冊 説明書N0B10595043
②警告表示ラベル 24枚
③鍵 (N0F532) 1ヶ
4. 備考
代金完済までの所有権は東芝エレベーター西日本(株)に
保留とします。

以上

東芝 有賀 香
平成 年 月 日
東芝エレベーター西日本(株) 御中

上記正に受領致しました。

(建屋引渡予定日 平成 年 月 日) 以上



II 日				監竹中工務店	建築士法第二十条に基づく設計者の表示 須賀定邦 事務所 須賀定邦	作成 22.03.10 発行 22.03.17	承認 大平 有田 須賀 主監 片瀬 利行 監 石本 石本	名称 守山市新庁舎整備 旧庁舎解体工事 庁舎昇降機設置工事 既存図(11)	設計 NO 4200513 図面 NO	参考10-11
------	--	--	--	--------	-------------------------------------	----------------------------	------------------------------------	---	------------------------	---------