

mts

architectural design office

mts

一級建築士事務所

一級建築士事務所 滋賀県知事登録 (口) 第2375号

○ 特記事項

※建築基準法第56条の規定に適合

※建築基準法施工令第128条の規定に適合

project

守山小学校グラウンド拡張整備 (受水施設) 工事

title

計画配置図

scale

A1: 1/300

A3: 1/600

no.


A-05

date

approved

竣工図



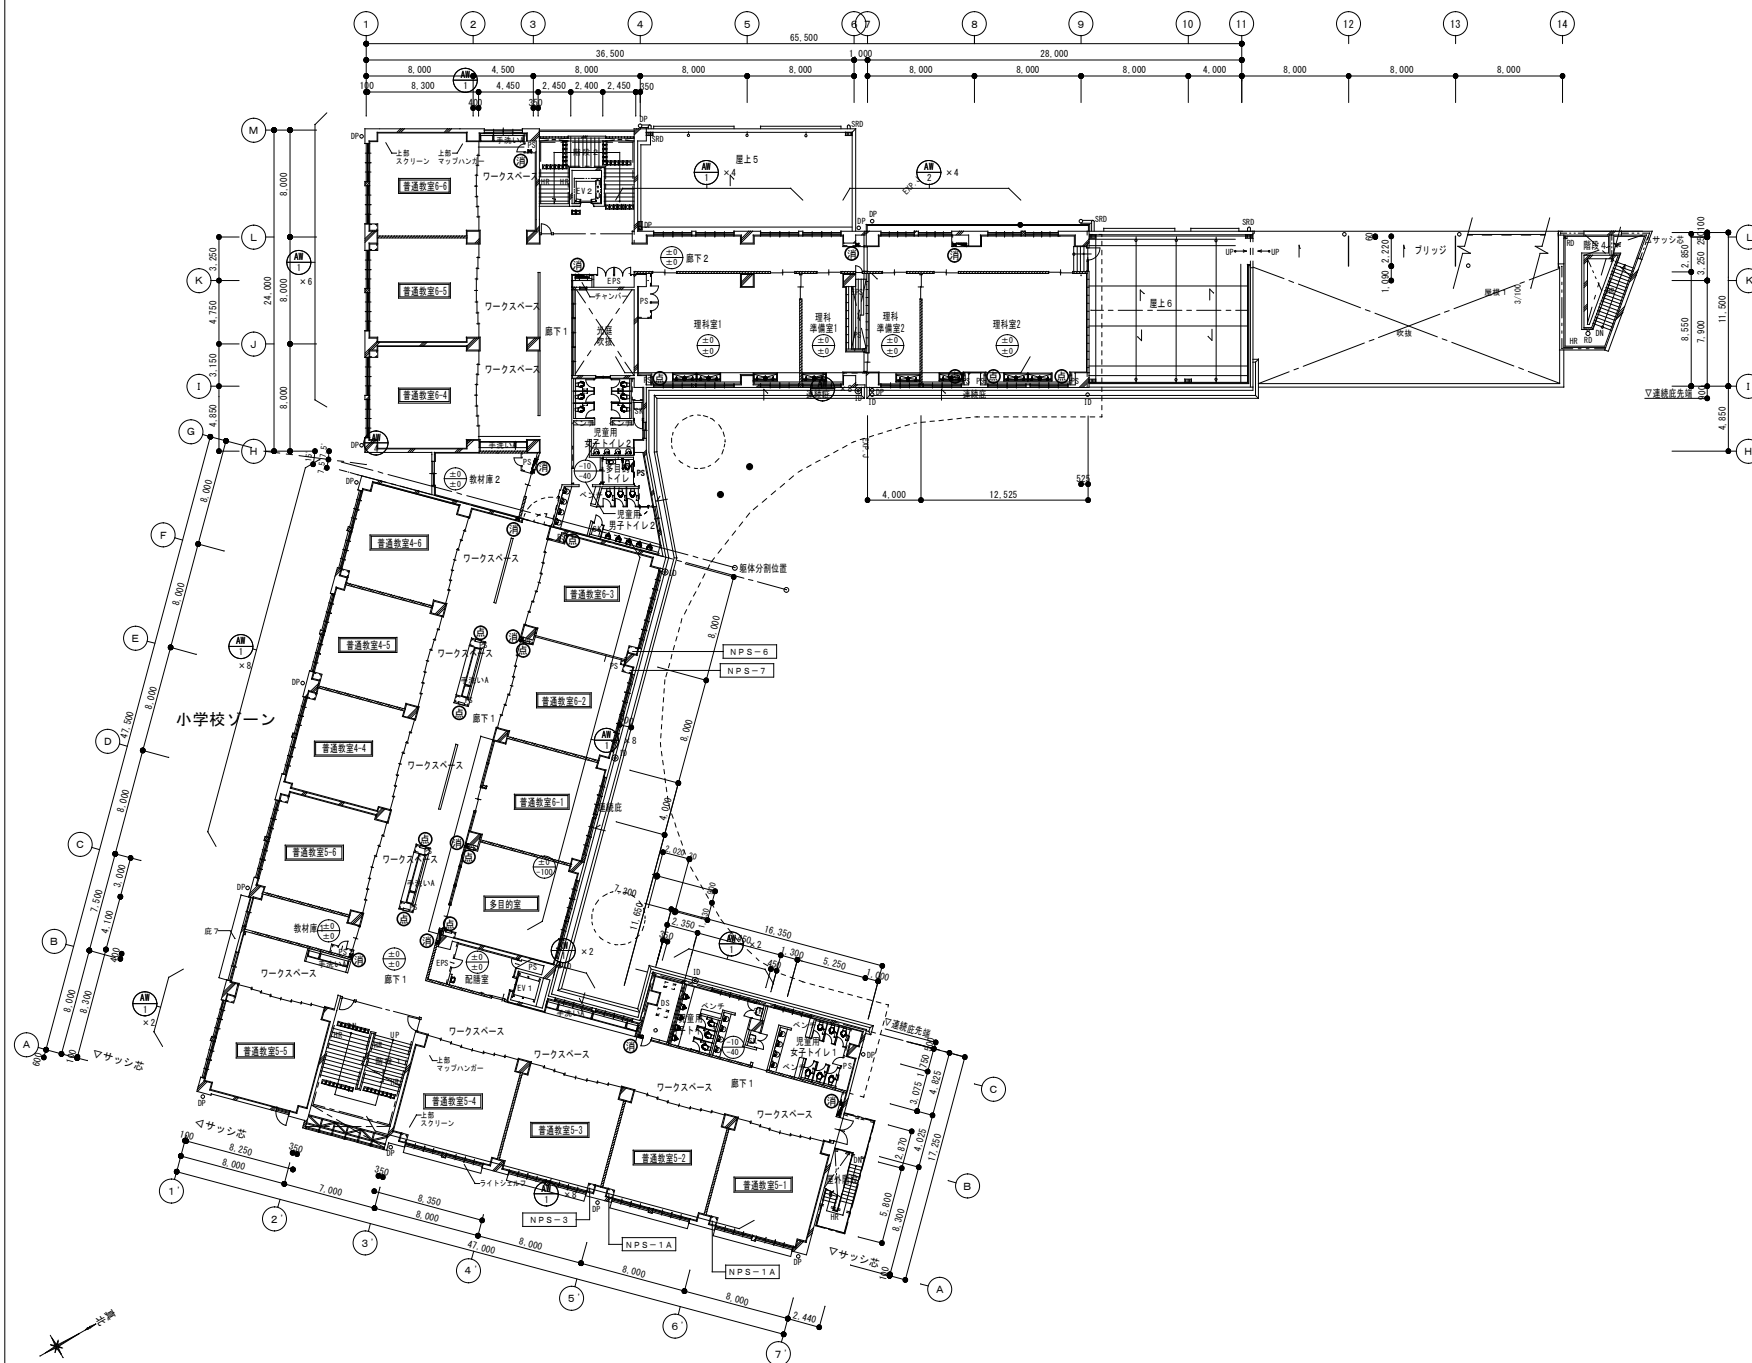


一級建築士 第358679号 宮本 正崇




竣工図


特 記 事 項													工事科名 守山市立小学校		図名 守山小学校 4階平面図	A1: 1/200 A3: 1/400		No.	
													S						

図面内表記縮尺はA1版サイズを示す。

本工程内容及び凡例	
	既設アスファルト舗装カッター切り
	メッシュフェンス新設 H=1,800 (ブロック基礎 180×180×450H)
	室外機 (GHP用) 設置用コンクリート基礎新設 ※これに伴う周辺外構改修共 (詳細図参照)
	本工程対象建物部分を示す。
	本工程改修内容を示す。

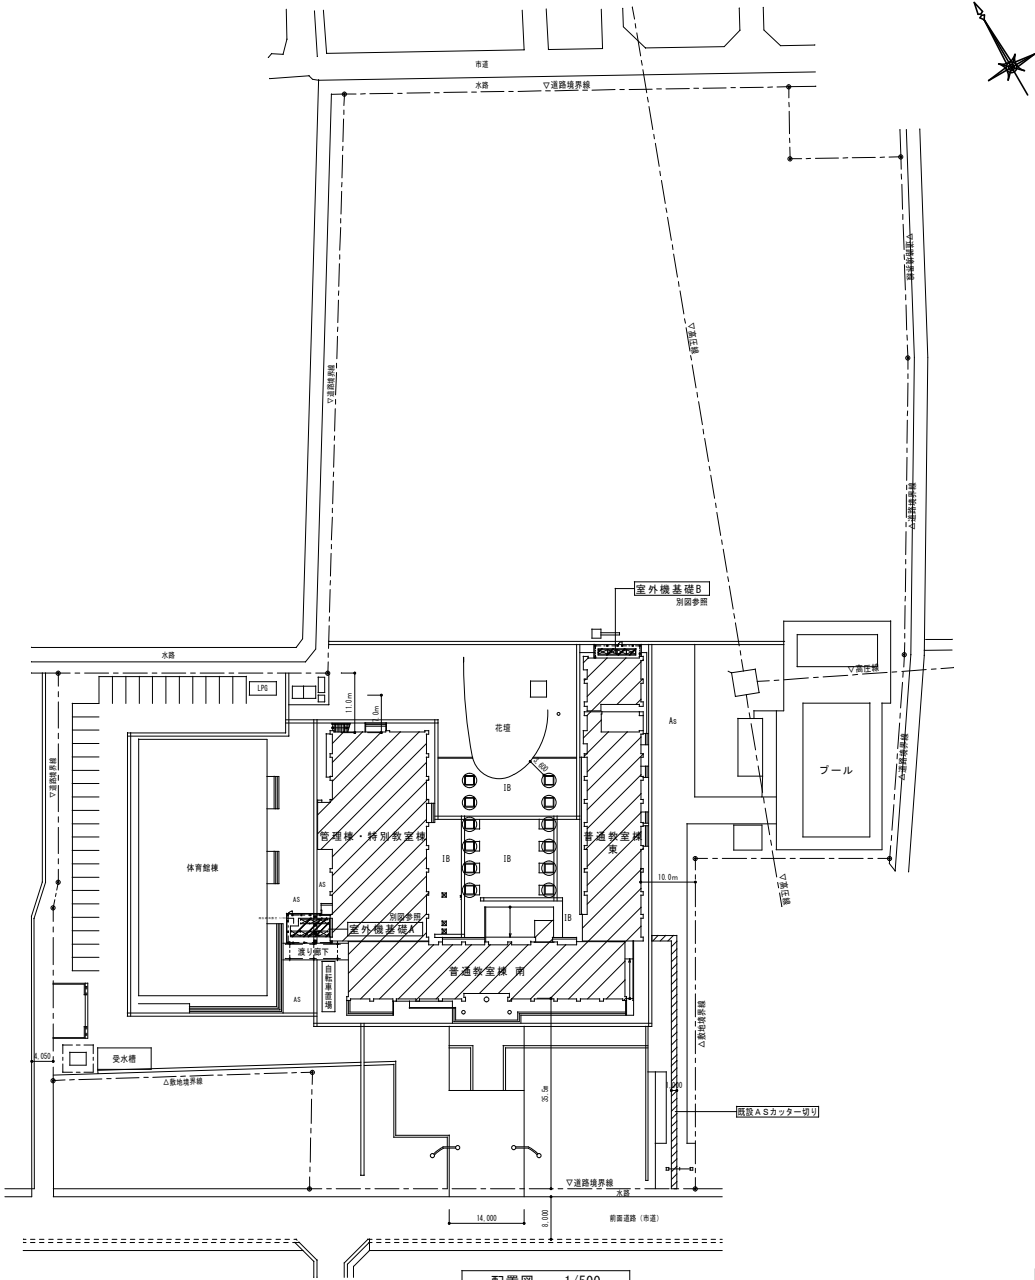


特記事項					工事名		図名		物部小学校		No.	
					守山市立小学校空調設備工事							
							配置図		A 1 : 1 / 200 A 3 : 1 / 400		A - 0 1	

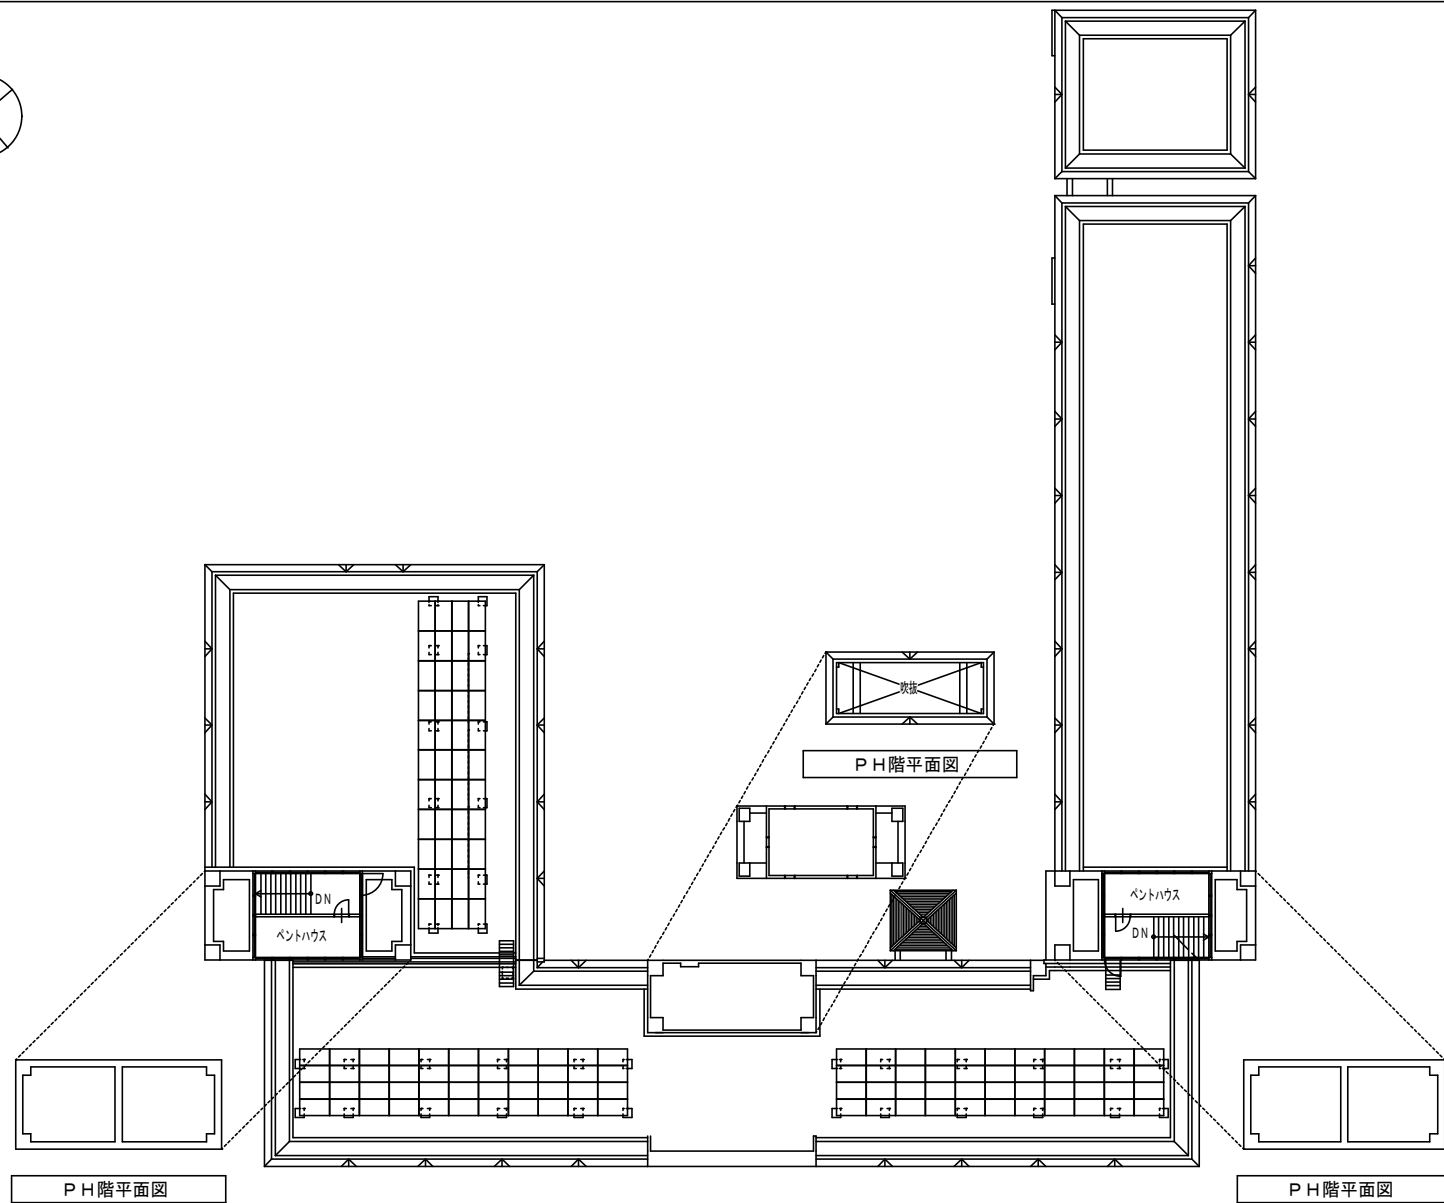


R 階平面図 P H 階平面図 S=1/300

施設名		物部小学校
棟 名		1 校舎棟
R 階平面図 P H 階平面図		SCALE S=1/300

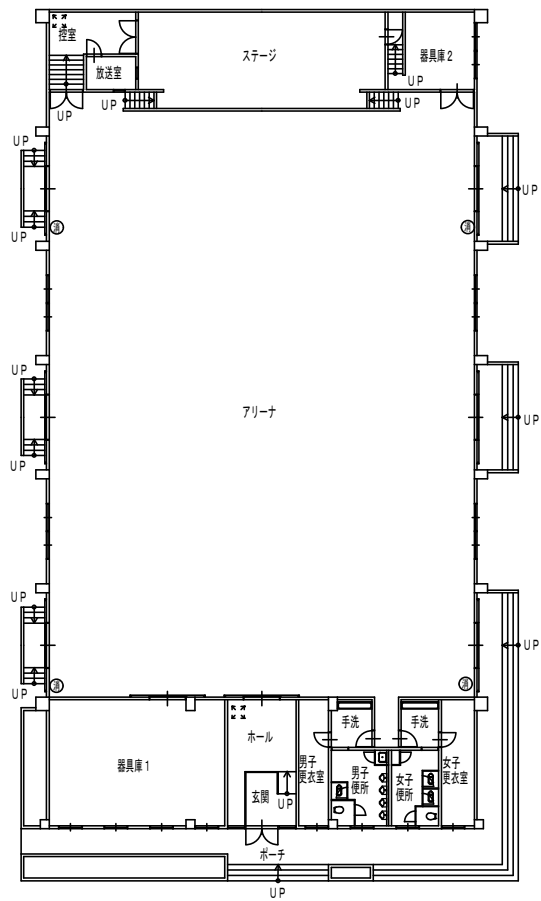



1 階平面図 S=1/300

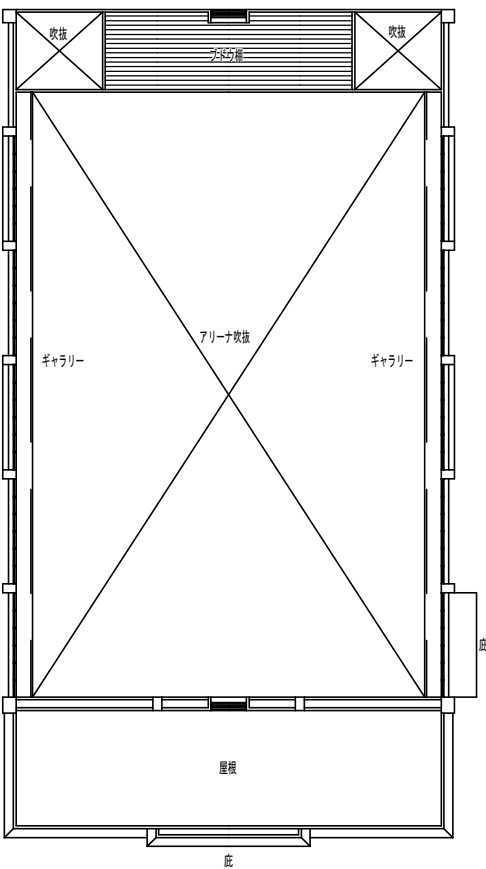


2 階平面図 S=1/300

施設名		物部小学校	
棟 名		2 屋内運動場棟	
1 階平面図 2 階平面図			SCALE S=1/300

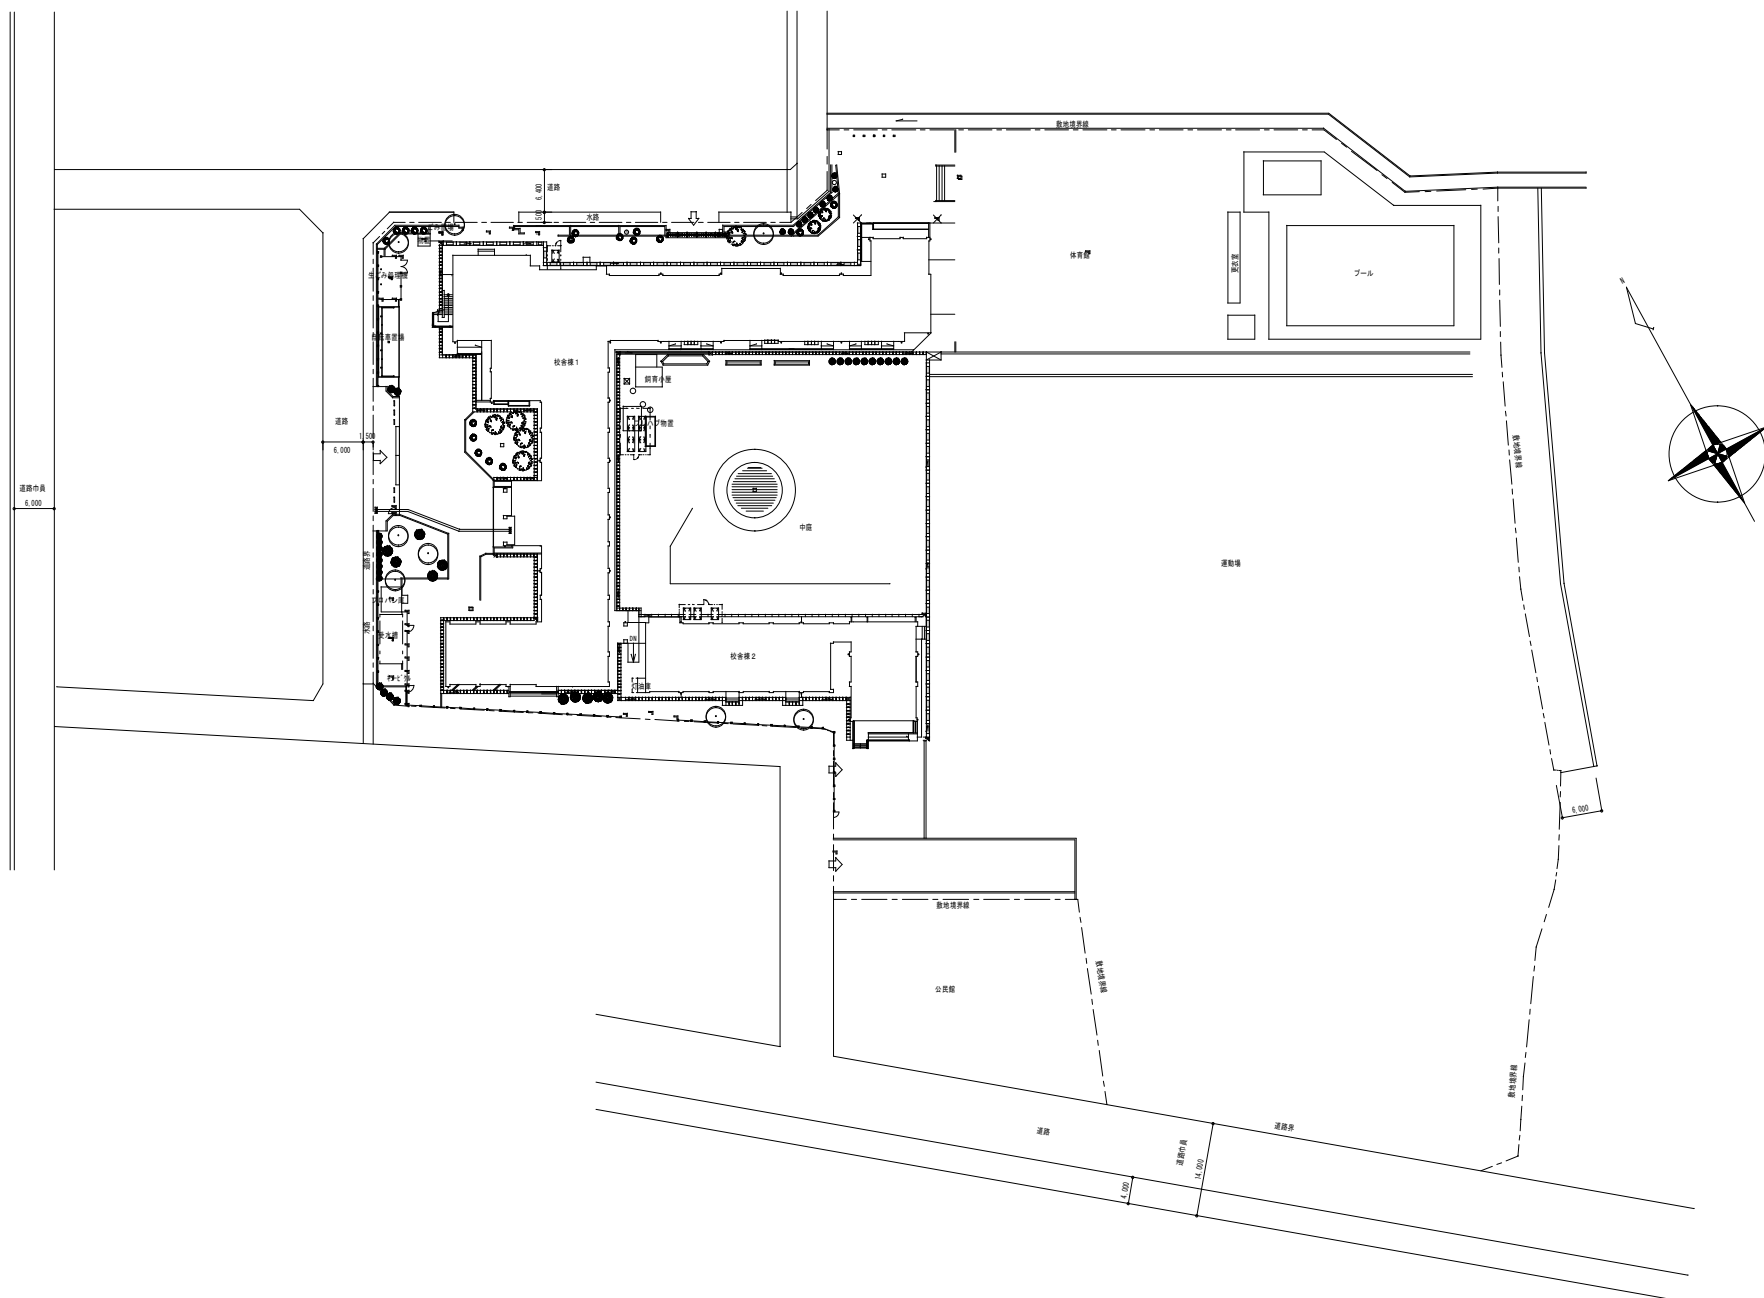[illegible]

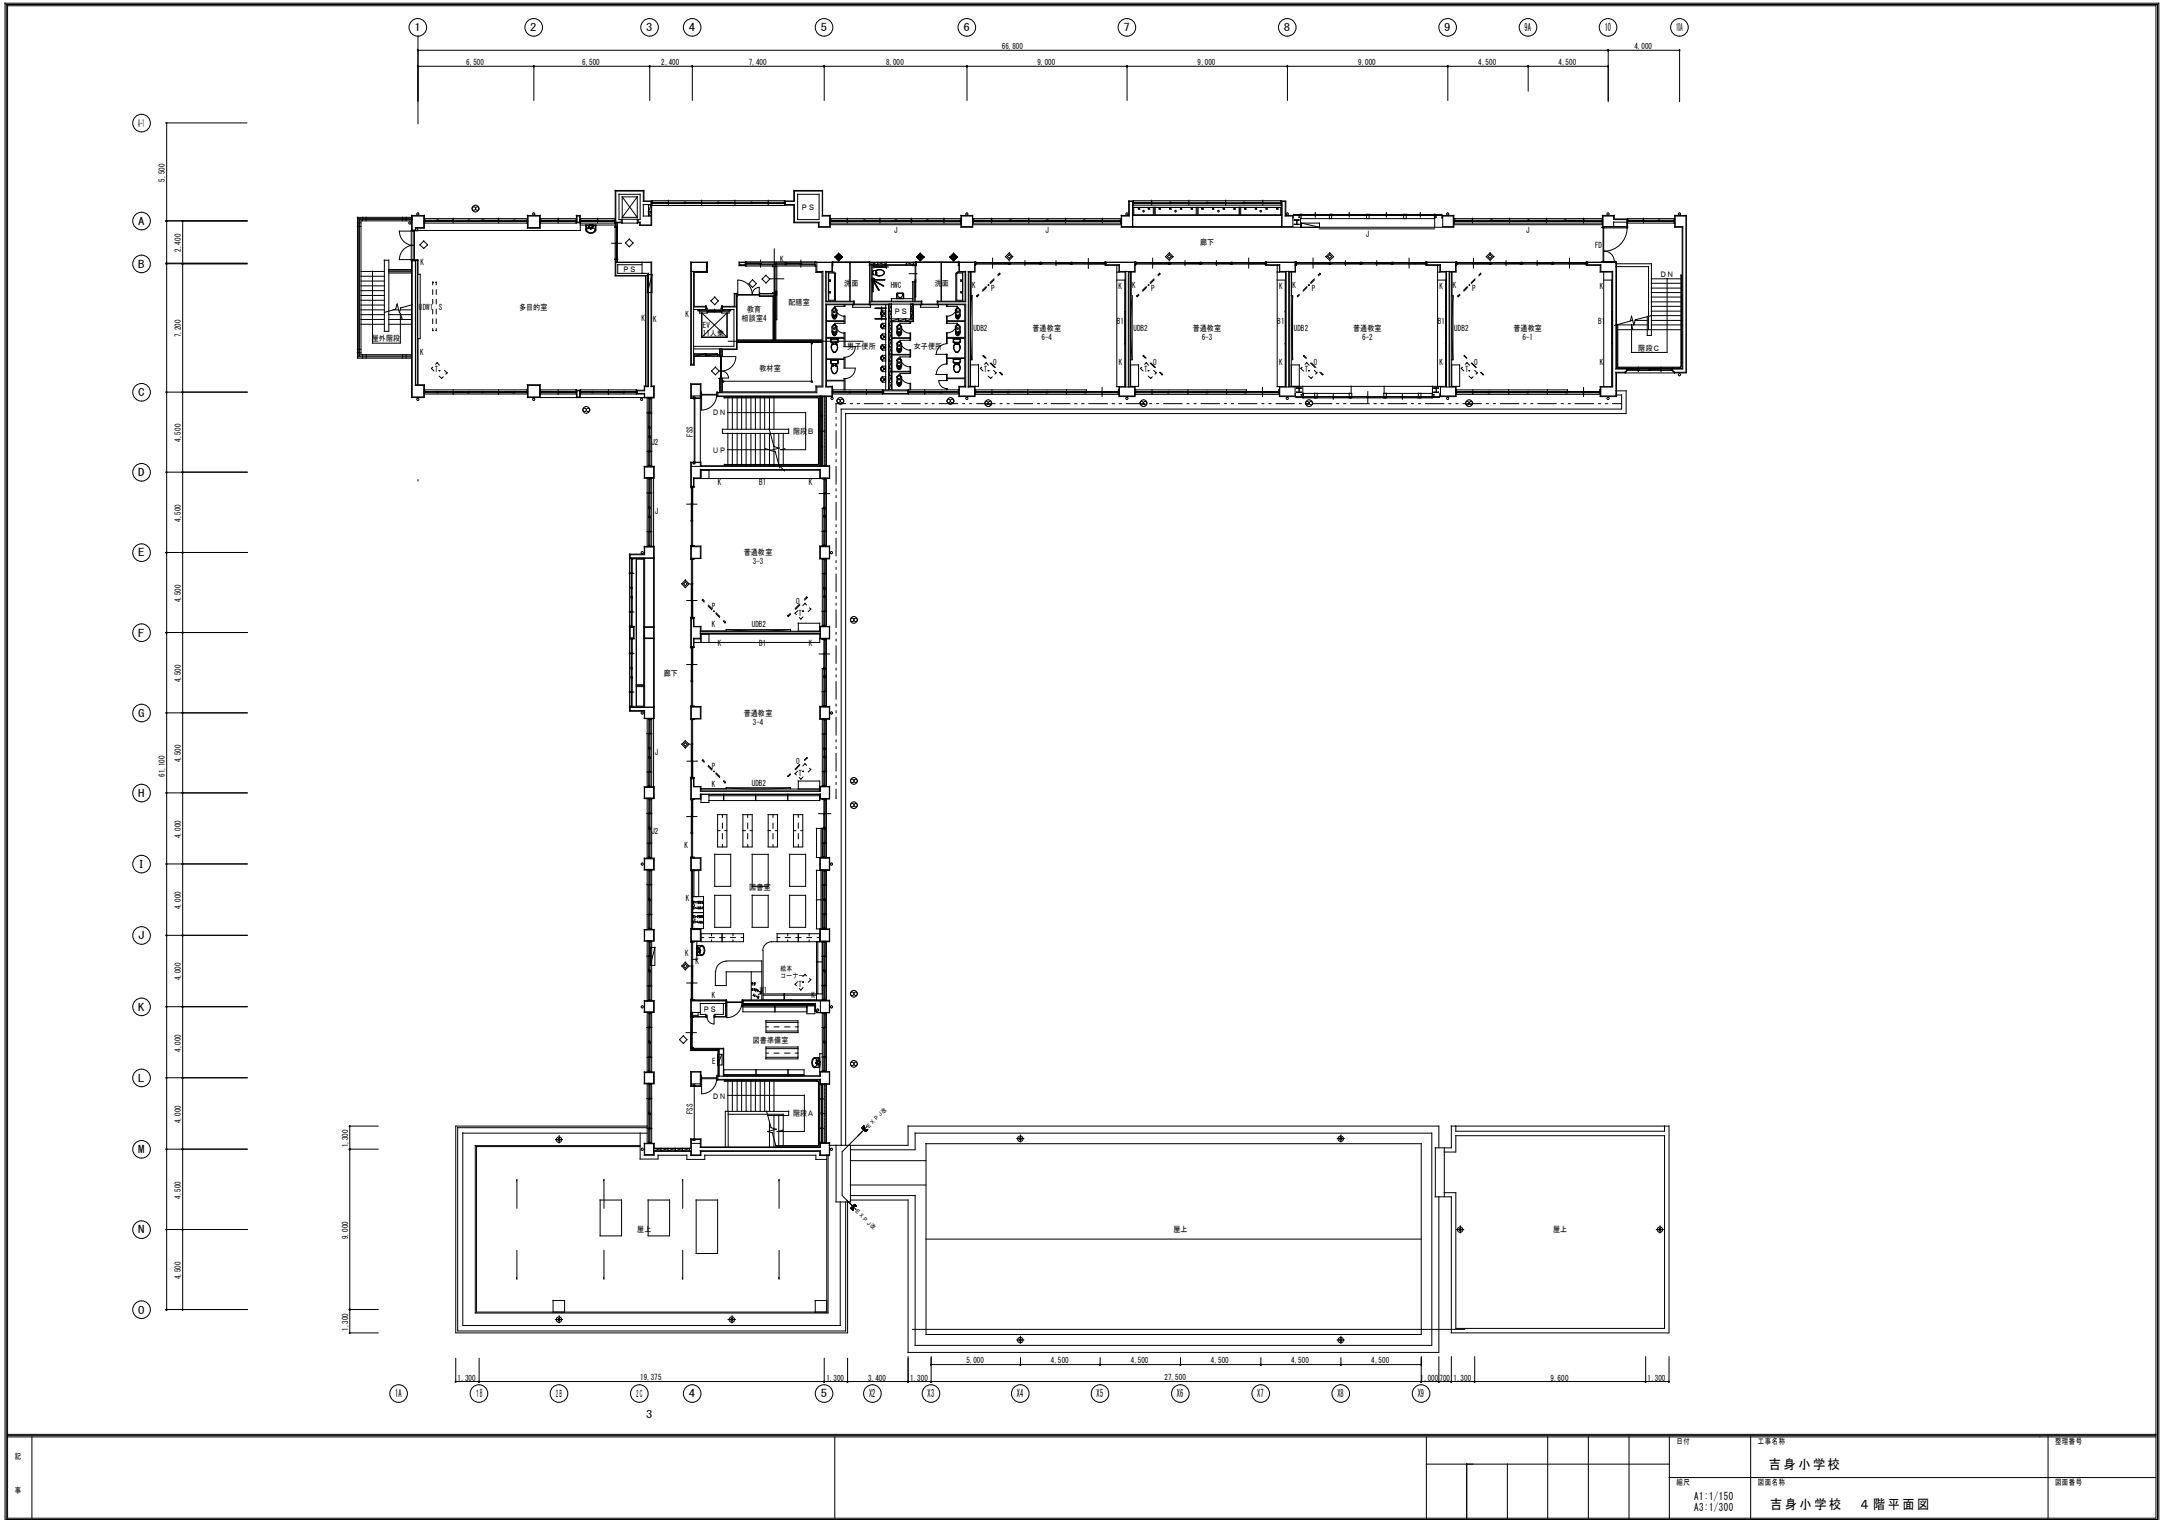


記 事							目付	工事名称	図面番号
								吉身小学校	
							縮尺	図面名称	図面番号
						A1:1/150 A3:1/300	吉身小学校 4階平面図		

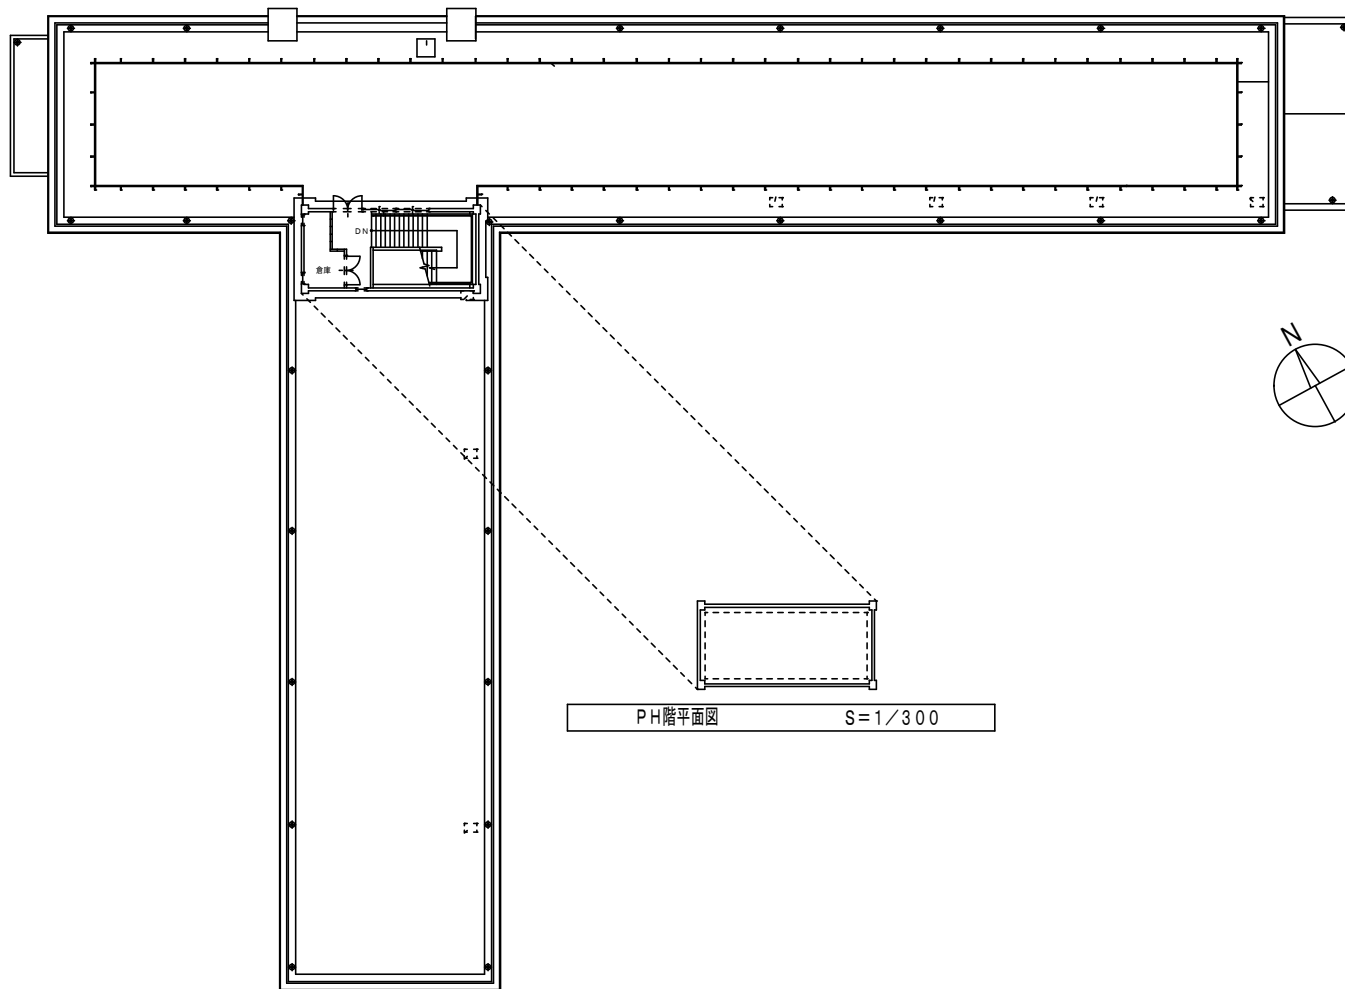

PH階平面図 S=1/300

屋上伏図 S=1/300


施設名	吉身小学校
棟 名	1 校舎棟
屋根伏図	
SCALE S=1/300	

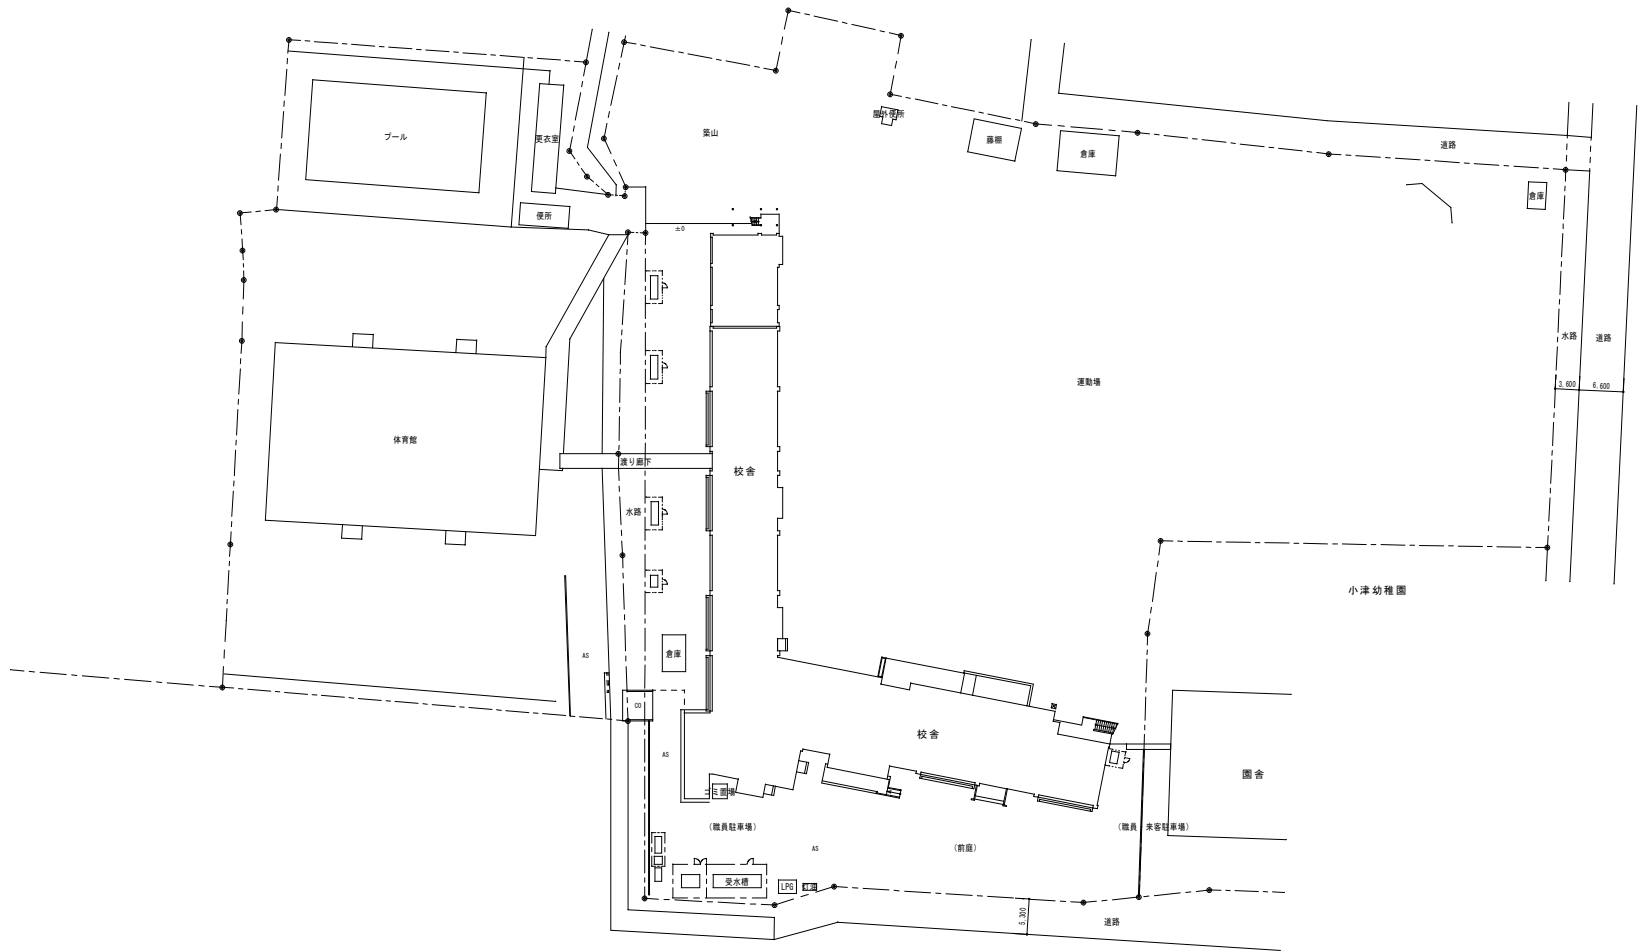

配置図 1/400

竣工図


特 記 事 項					工事名		図名	小津小学校 配置図		S A1:1/400 A3:1/800	No
										A-01	
	図面内表記縮尺はA1版サイズを示す。				管理建築士		設計者		設計者		D

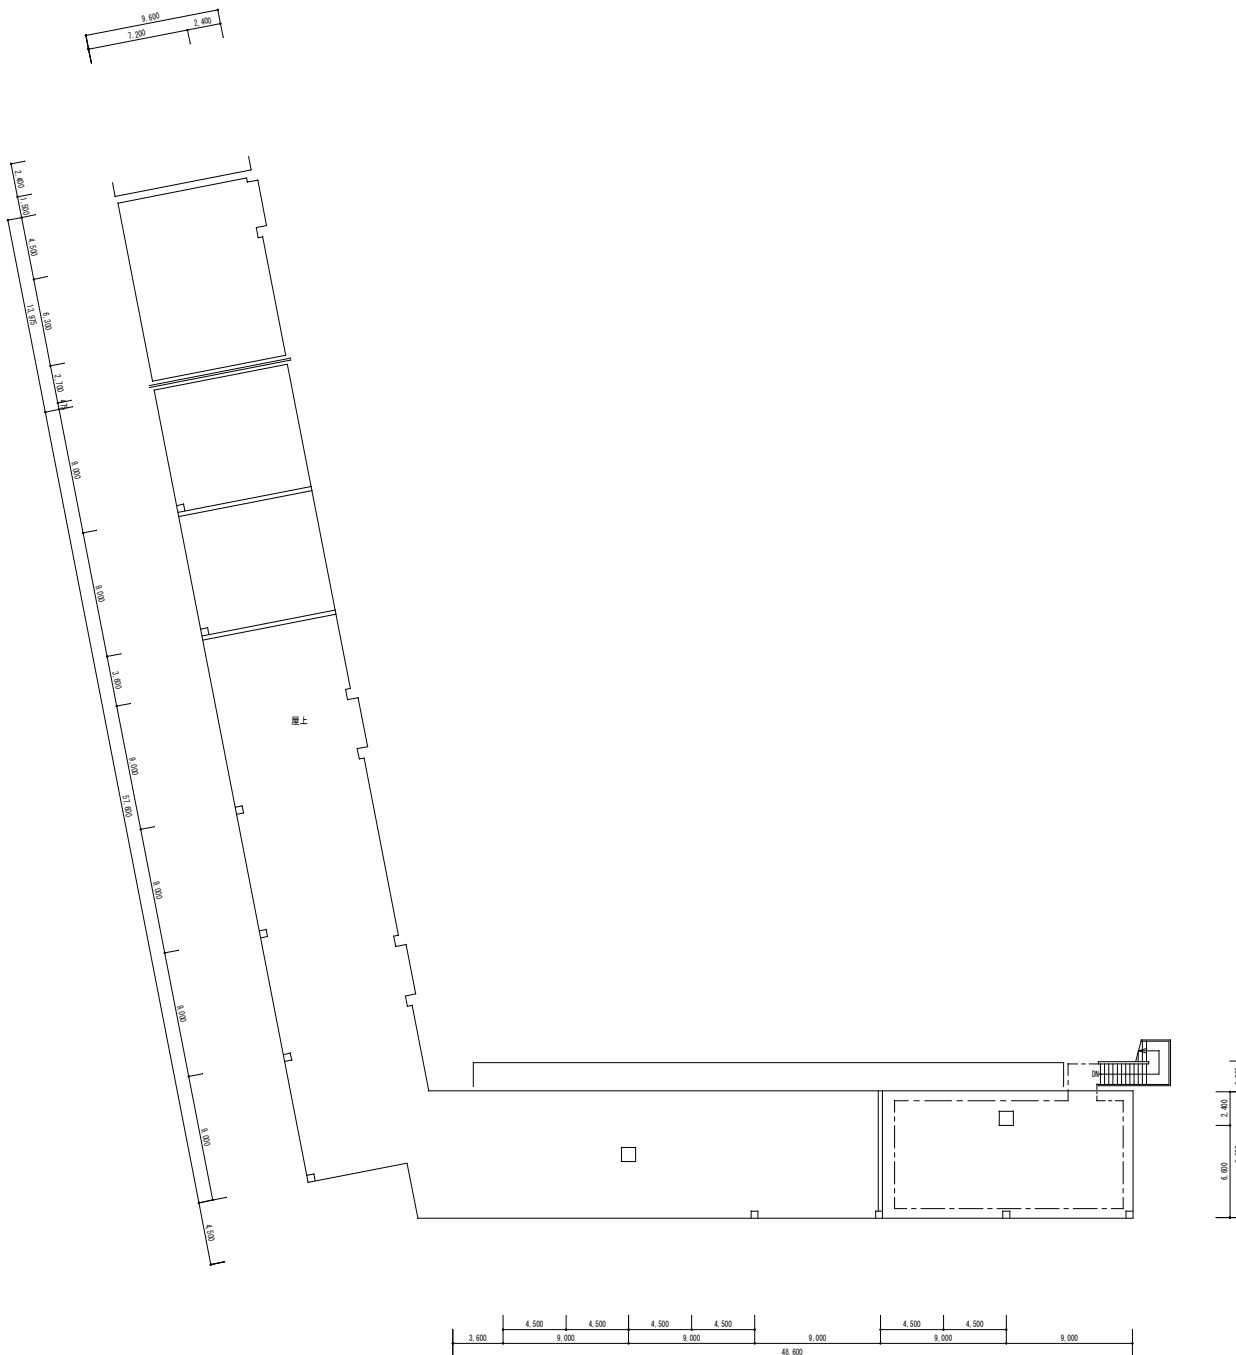

R 階平面図 1/200

竣工图


特 記 事 項						工事件名			図名	小津小学校 R 階平面図		S A1:1/200 A2:1/400	No.
													A-05
													枚の内
						管理建築士			設計者			設計者	

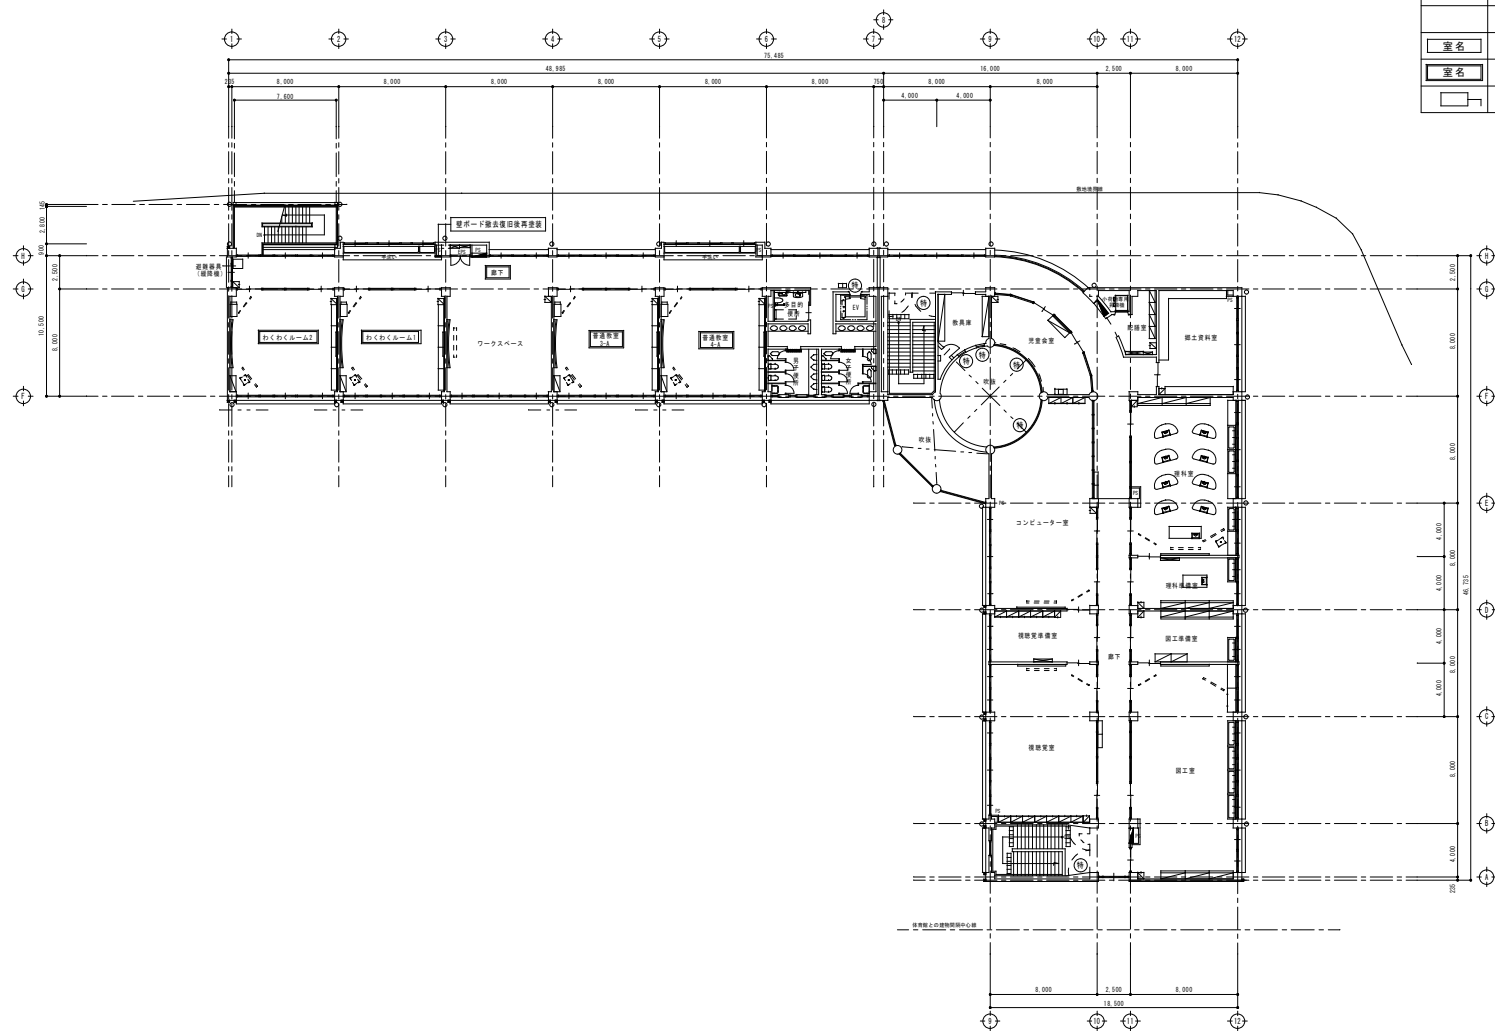

本工事内容及び凡例	
	建具部分改修工事対象建具符号を示す。(詳細 建具表参照)
	外部枠組足場設置部分を示す。(機械設備工事作業用)
	本工事エアコン設置対象室を示す。(機械設備工事)
	建築工事対象室を示す。
	本工事改修内容を示す。

藤尾・ノセヨ特定建設工事共同企業体


御承諾		現場代理人	主任技術者	製図	日付	工事名称	整理番号
						吉身小学校他2校空調設備整備工事	
		森岡	広瀬	広瀬		玉津小学校 3階平面図	A-11

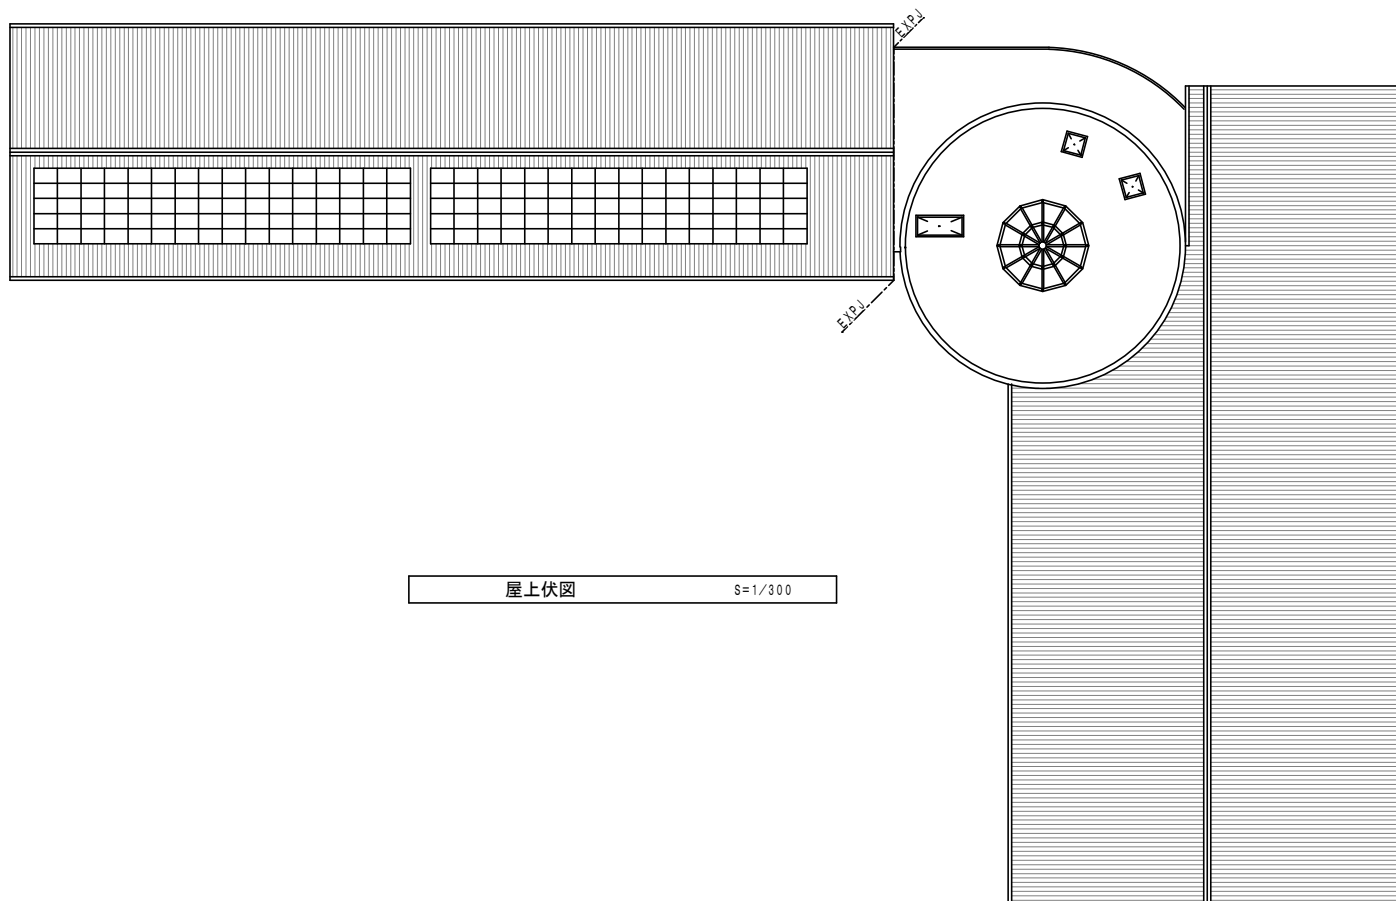


屋上伏図

S=1/300

施設名		玉津小学校
棟 名		1 校舎棟
屋上伏図		SCALE S=1/300

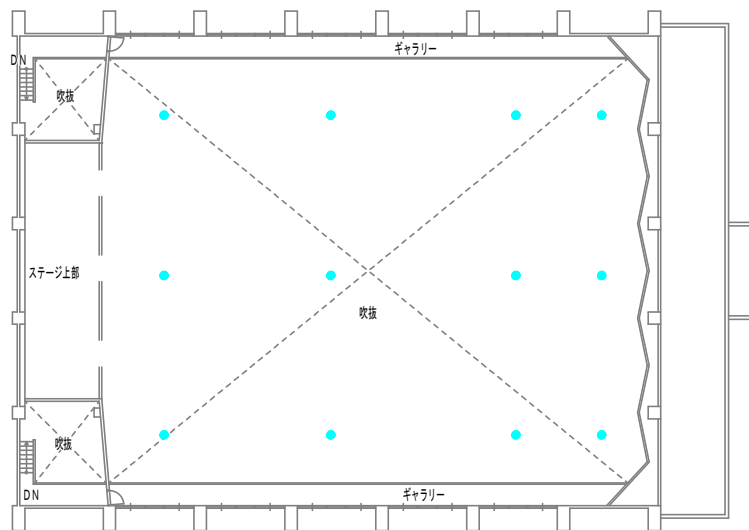



2階平面図 S=1/300

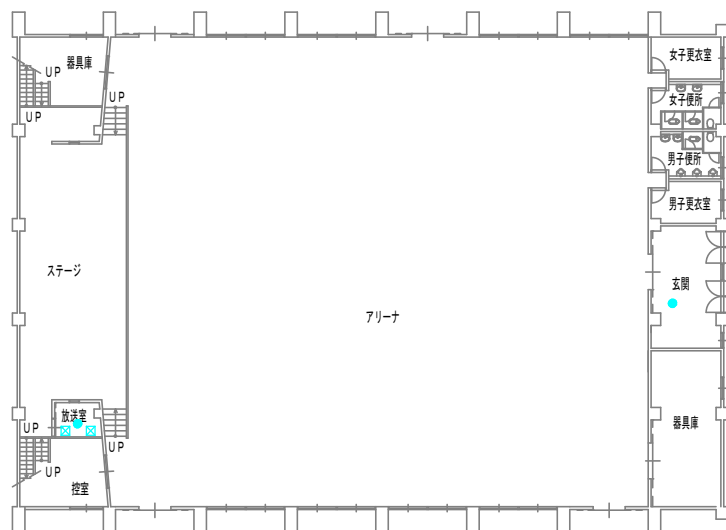

1階平面図 S=1/300

施設名	玉津小学校	
棟 名	2 屋内運動場棟	
1 階平面図 2 階平面図		SCALE S=1/300

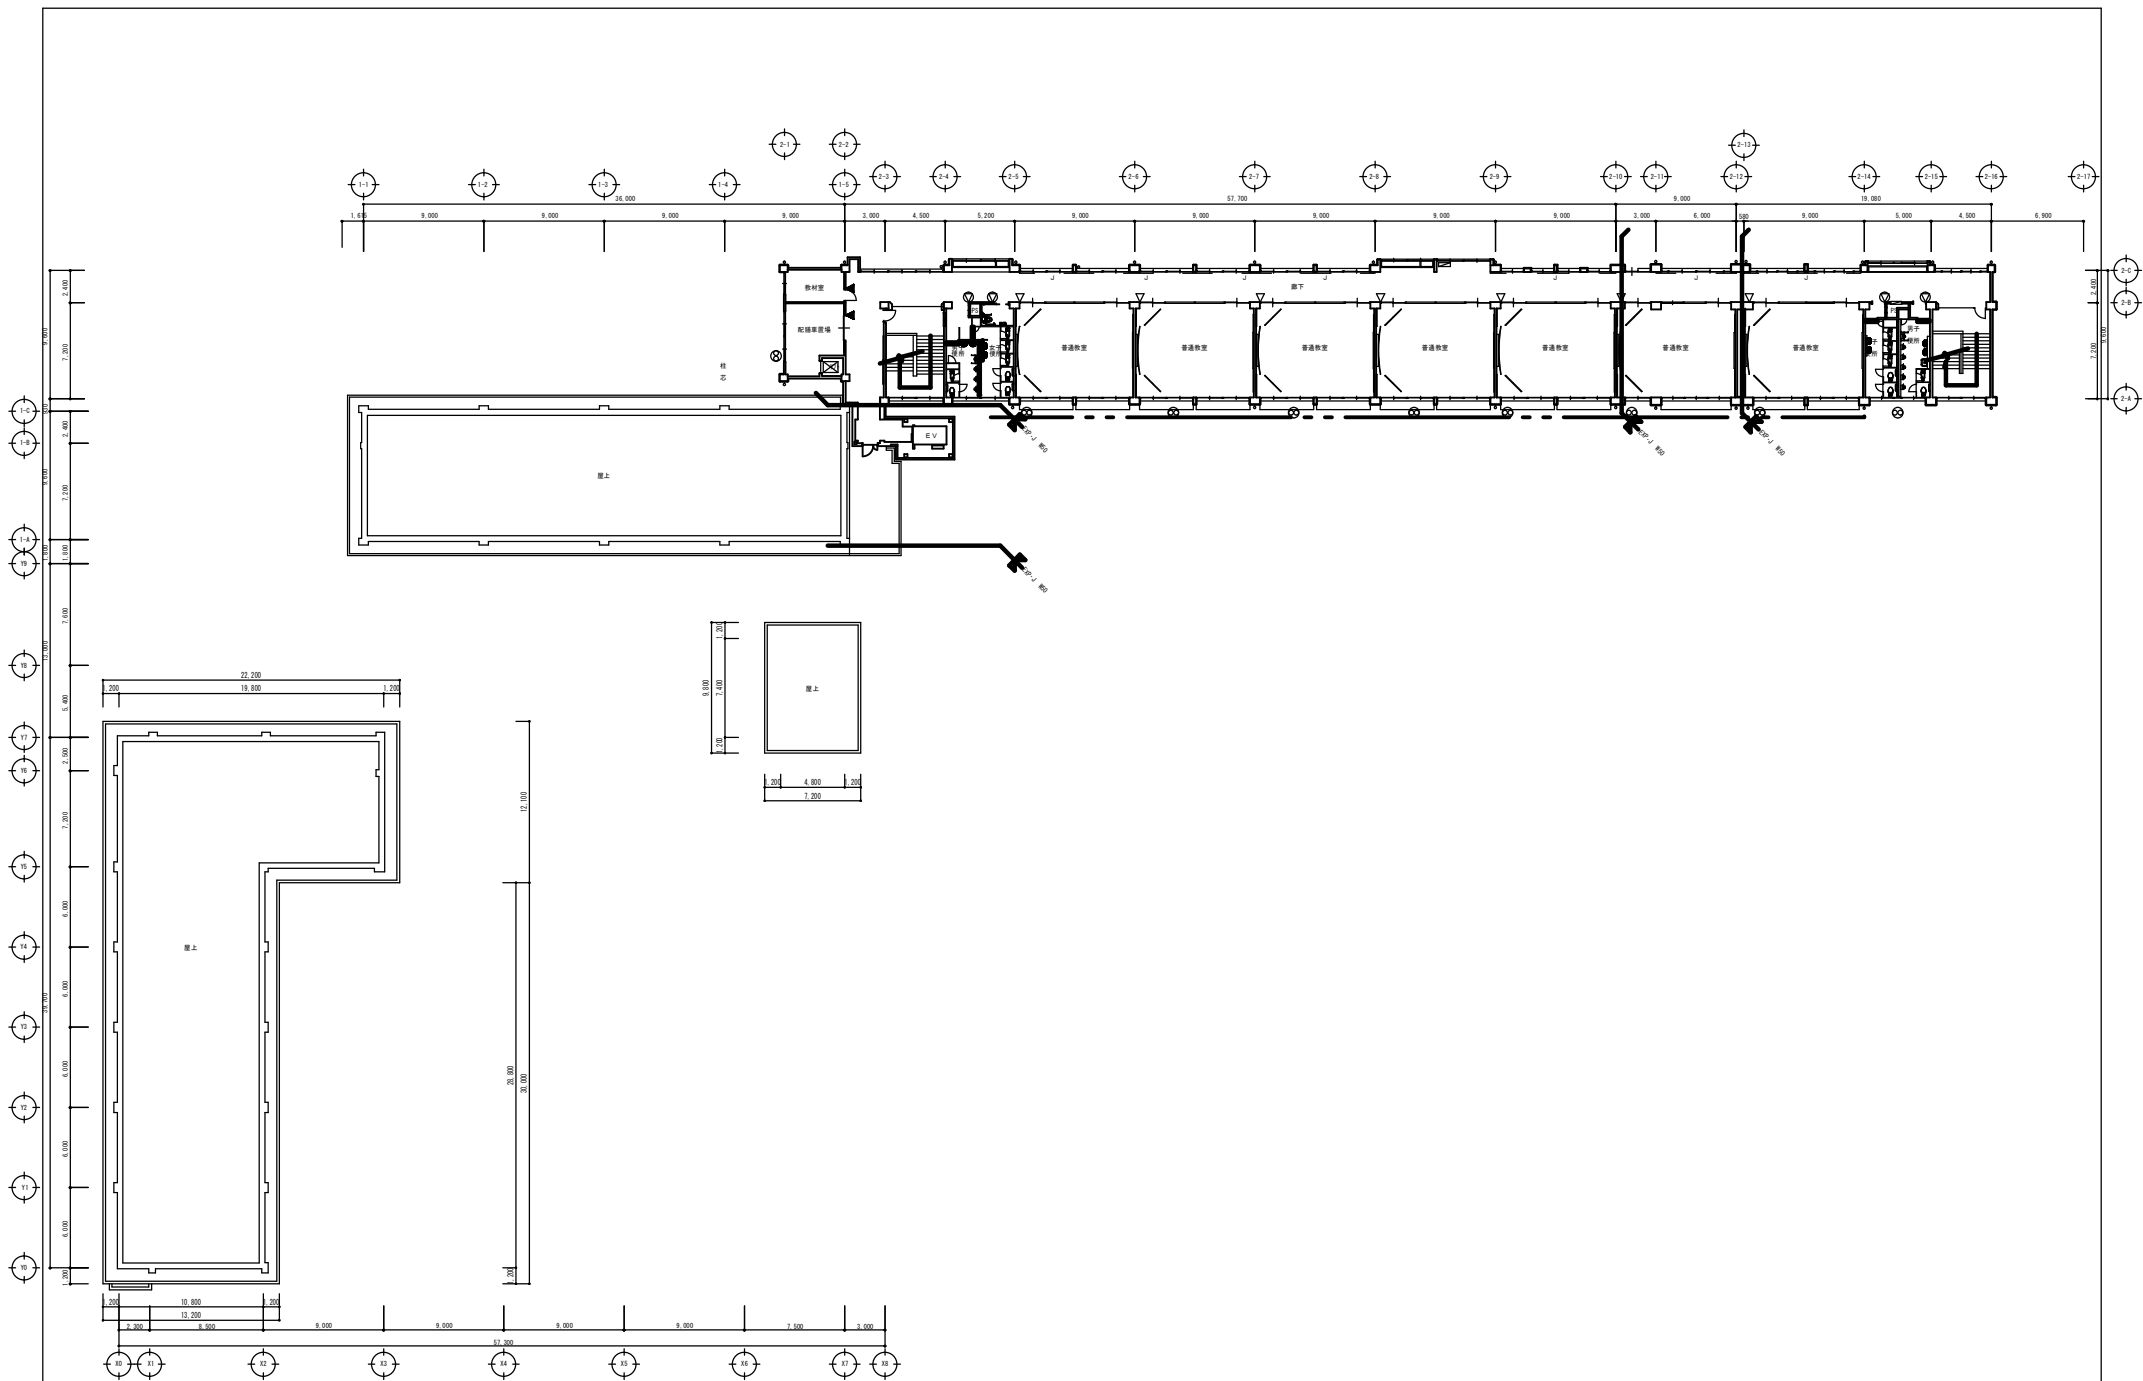

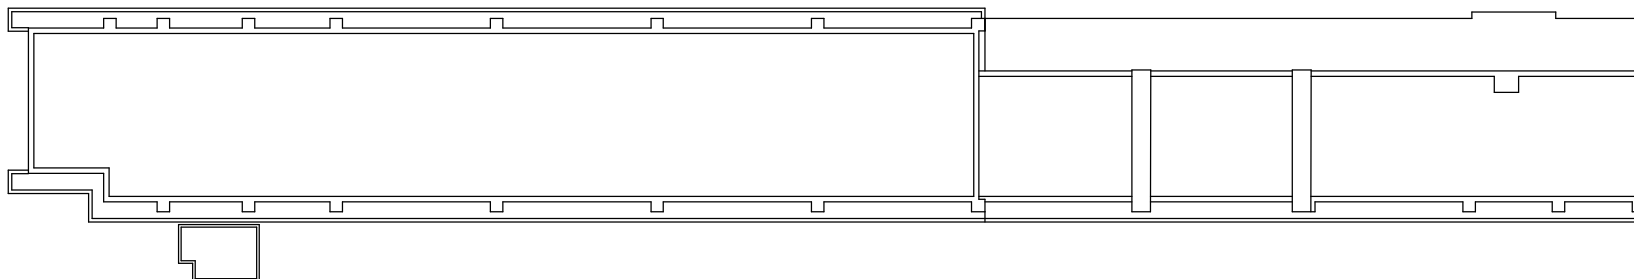

R階平面図


S=1/300

施設名	河西小学校	
棟 名	1 校舎棟	
R階平面図		SCALE S=1/300

凡 例・特記事項

※2期工事外、背面側黒板3ヶ所については、
取外し、時間割表焼付の上、再取付け。




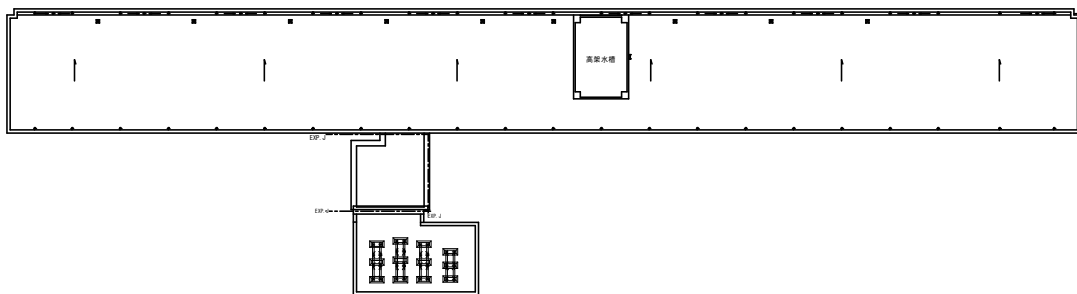


屋上伏図


S=1/500

施設名	守山南中学校	
棟 名	1 校舎棟	
屋根伏図		SCALE S=1/500



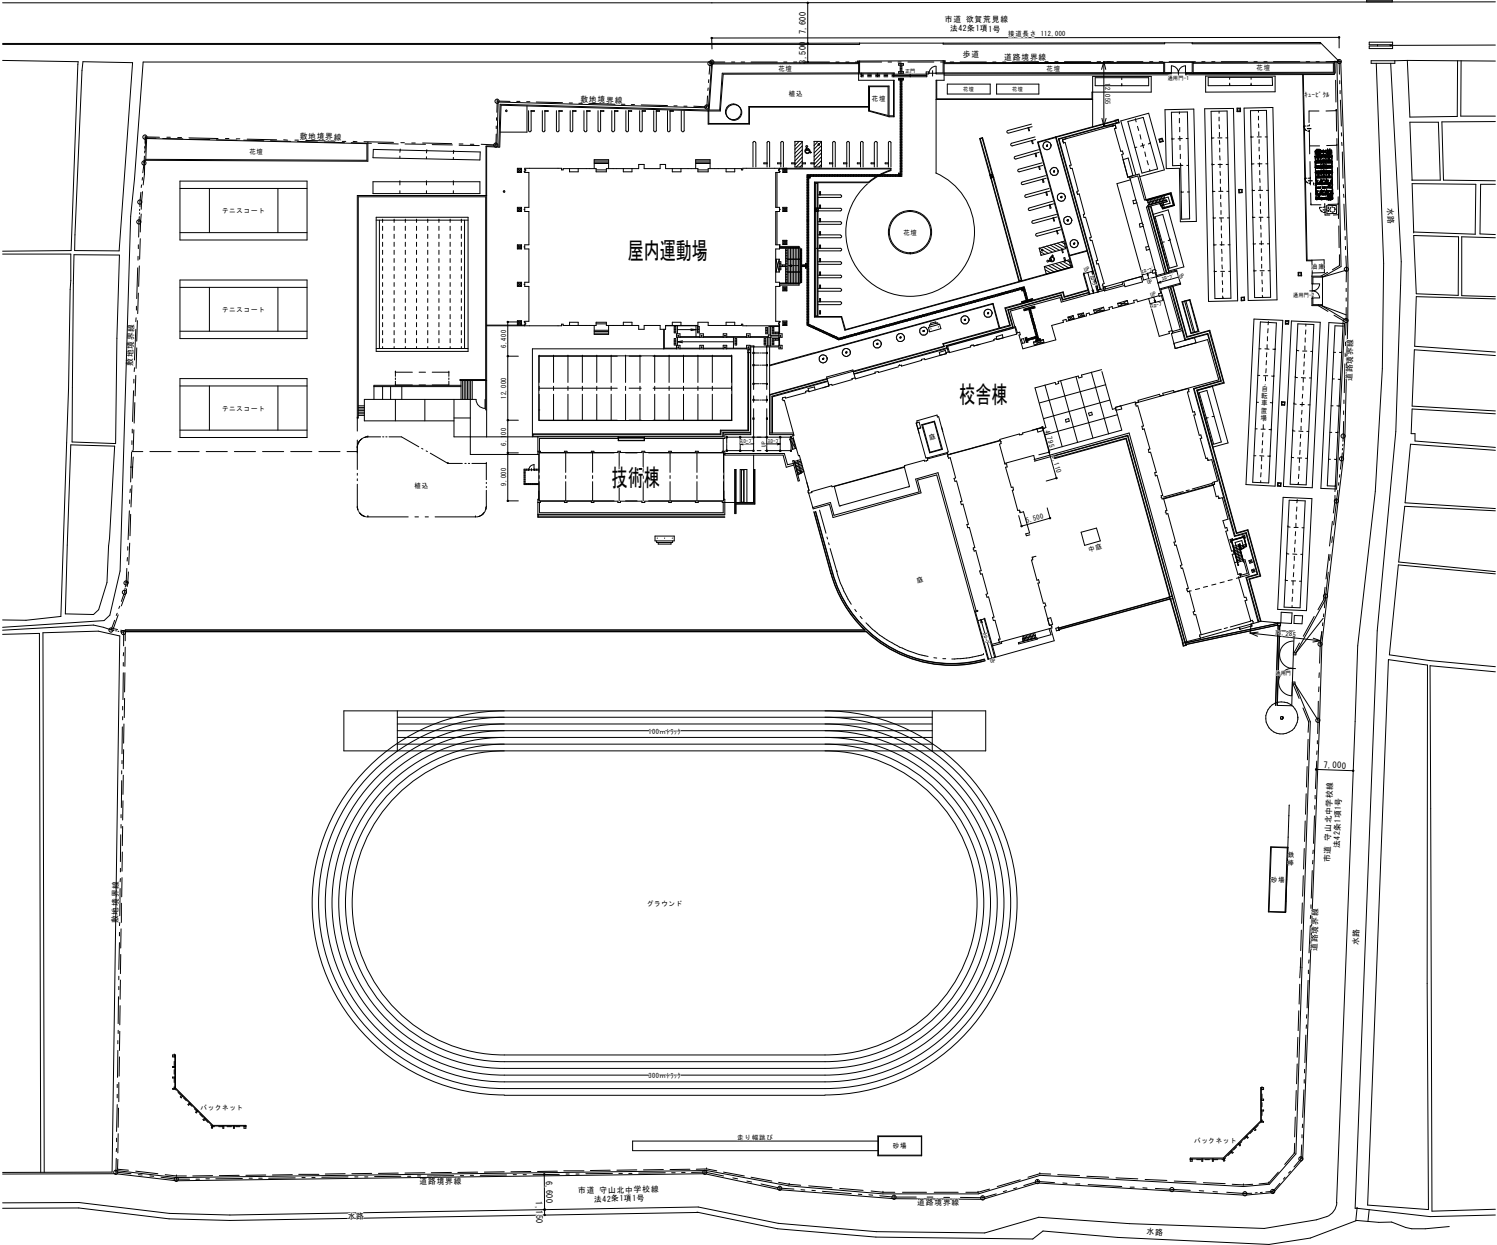


訂正事項			小中学校特定建築物定期点検業務	配置図		SHEET NO.	
				付添図取調	
	20	1	10	K1-05	守山北中学校	配置図	

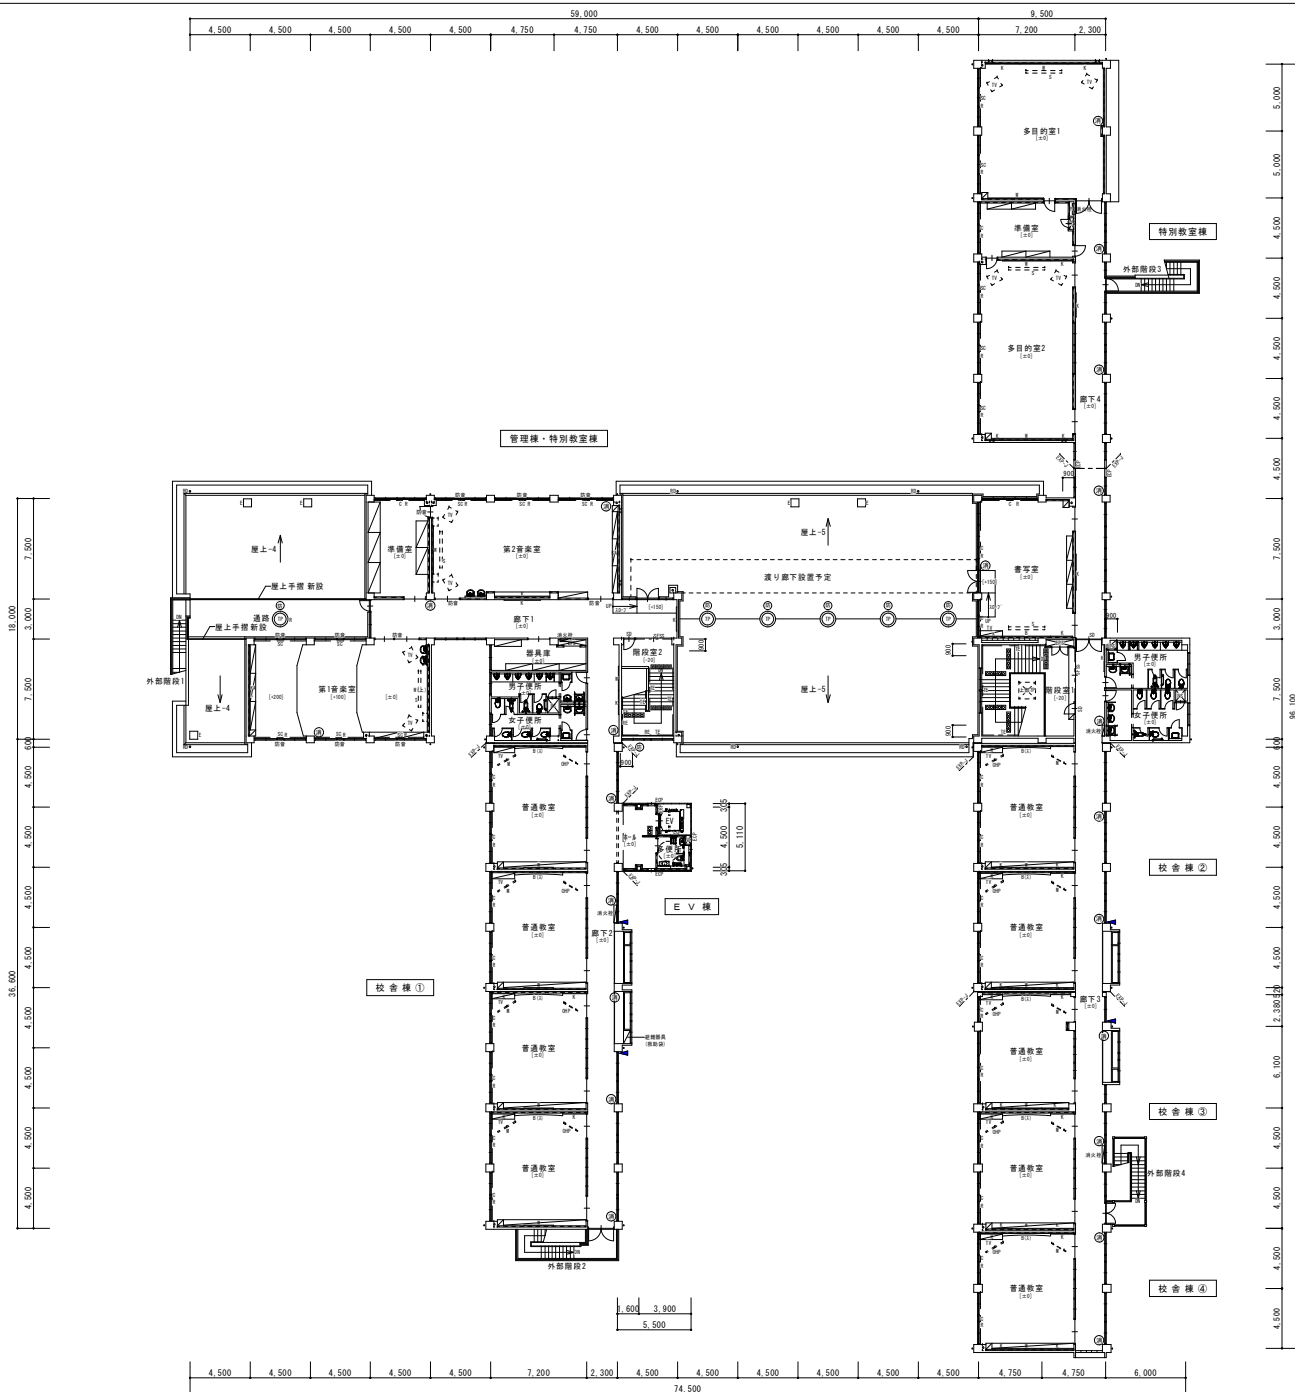

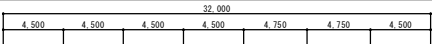

- | | | |
|---|---|-------|
| ① | 太陽光 γ - γ : 京研製 208.4w (多結晶)
208.4w \pm 48R \pm 10.0Kw (8差別 \times 6差別)
約21kg/m ² (太陽光 γ 14含む) | 同等品以上 |
| ② | 太陽光 γ - γ : 京研製 208.4w (多結晶)
208.4w \pm 48R \pm 10.0Kw (8差別 \times 6差別)
約21kg/m ² (太陽光 γ 14含む) | 同等品以上 |
| ③ | 太陽光 γ - γ : 京研製 208.4w (多結晶)
208.4w \pm 48R \pm 10.0Kw (8差別 \times 6差別)
約21kg/m ² (太陽光 γ 14含む) | 同等品以上 |

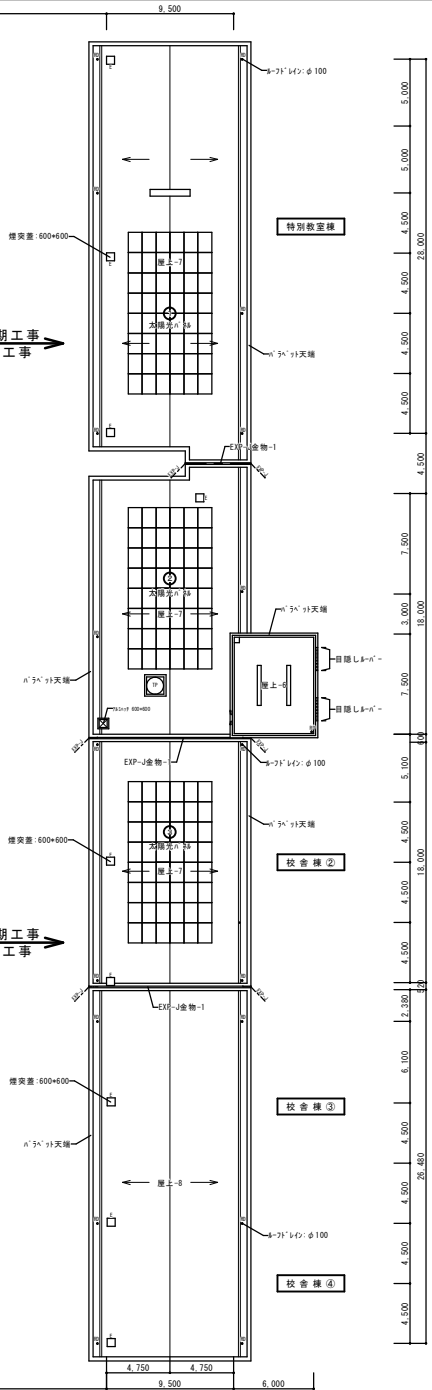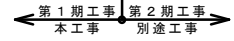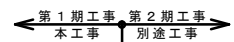[illegible]

訂正事項		

守山北中学校校舍地震補強・大規模改造第1期建築工事

DRAWN BY

CHECKED BY

SUBMITTED B


[改修後] 屋根伏図

DATE _____


SCALE 1/200 (A1)

SHEET NO.

A-17

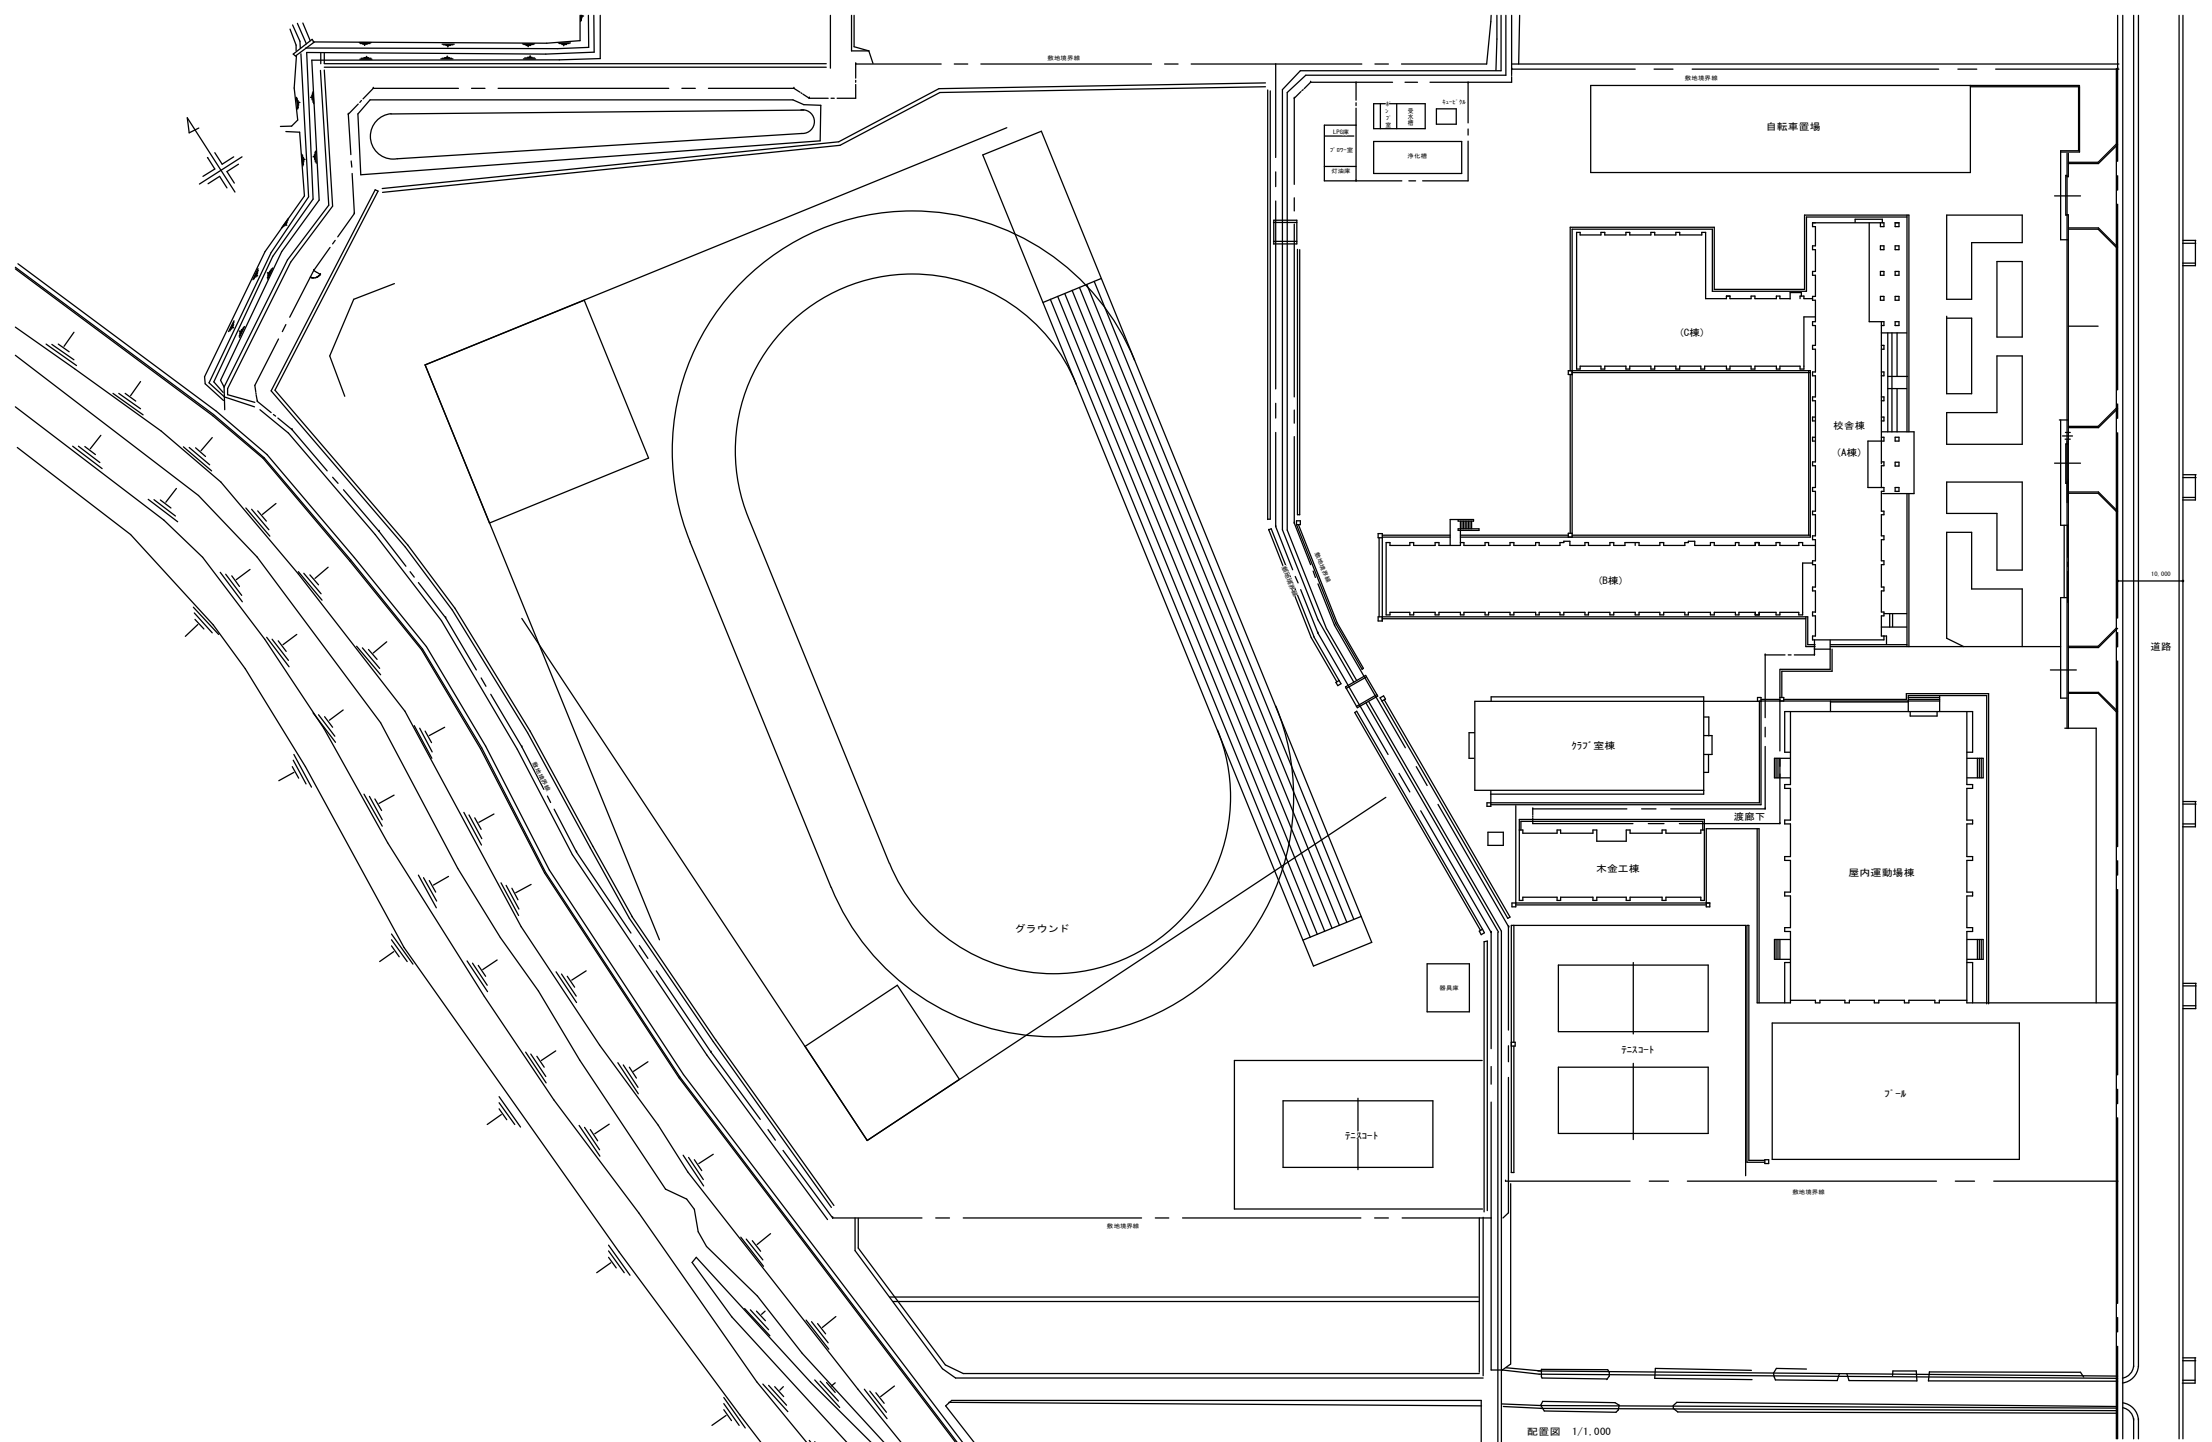


MEMO ・ ・ ・ ・ ・ ・		DATE	TITLE 明富中学校		NO
		CHECK	DRAWING 配置図	SCALE 1/600 (A2)	

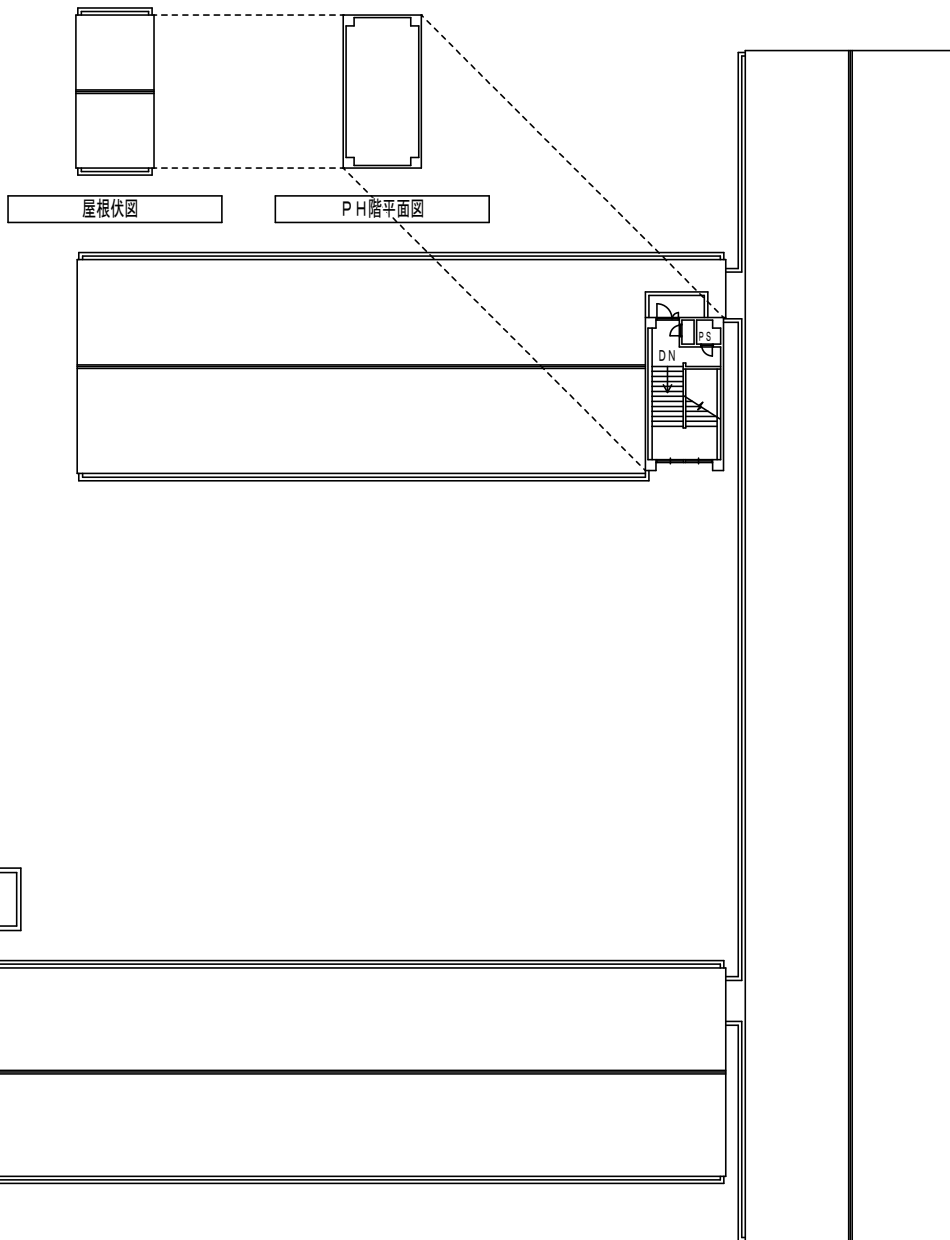

屋根伏図 S=1/300

施設名	明富中学校	
棟 名	1 校舎棟	
屋根伏図		SCALE S=1/300

道路斜線制限：
28.54m × 1.5m = 42.81m
U1-U6部高さ：4.8m
42.81 > 4.8m
∴OK

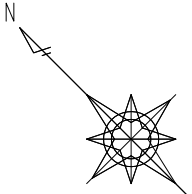

隣地斜線制限：
立上り：20m
既存棟最高高さ：11.3m
20 > 11.3m
∴OK

既存部分
鉄筋コンクリート造
平屋建て
最高高さ：11.30m
最高軒高さ：7.00m
建築面積：775.27㎡
延床面積：759.65㎡

【申請建物①】
増築部分
鉄骨造
平屋建て
最高高さ：10.77m
最高軒高さ：10.60m
建築面積：2,995.84㎡
延床面積：3,030.35㎡

【申請建物②】
屋根付き駐輪場
アルミニウム合金造
平屋建て
最高高さ：2.200m
最高軒高さ：1.975m
建築面積：19.80㎡
延床面積：39.60㎡

【申請建物③・④・⑤】
倉庫1/倉庫2/防災倉庫
溶融亜鉛めっき鋼板造
平屋建て
最高高さ：2.475m
最高軒高さ：2.335m
倉庫1/防災倉庫建築面積：18.25㎡
倉庫1/防災倉庫延床面積：18.25㎡
倉庫2/建築面積：11.62㎡
倉庫2/延床面積：11.62㎡

【申請建物⑥】
電気集棟
鉄筋コンクリート造
平屋建て
最高高さ：2.60m
最高軒高さ：2.40m
建築面積：7.83㎡
延床面積：7.83㎡

GL=TP+86.043
FL±0=GL+500

竣工図



工事名称	環境学習都市宣言記念公園交流拠点施設整備工事		一般建築士事務所 建設コンサルタント	登録番号 大阪府(ト)第11809号 登録番号 第11-843号	種別
図面名称	配置図兼屋根伏図		設計者	一級建築士 第272092号 井下仁史	通し番号
図面番号	04251-020	作成日	2021年2月	縮尺	A1:1/300 A3:1/600

A-14-1